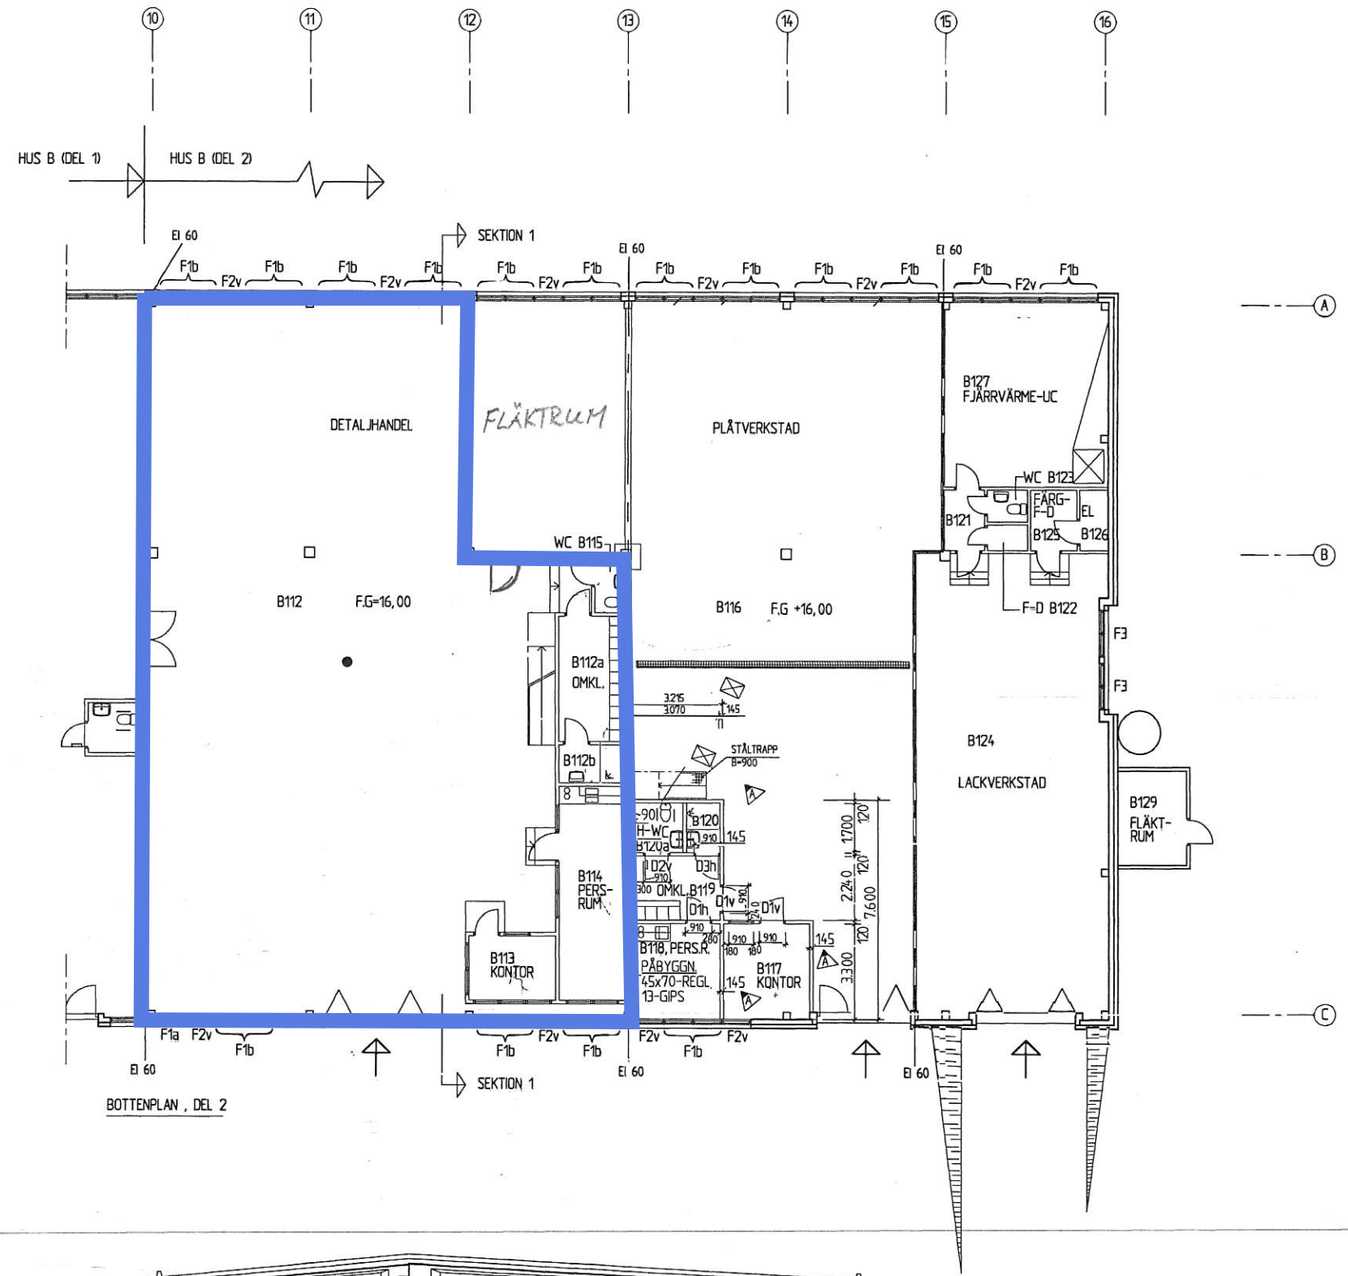

BOTTENPLAN , DEL 2

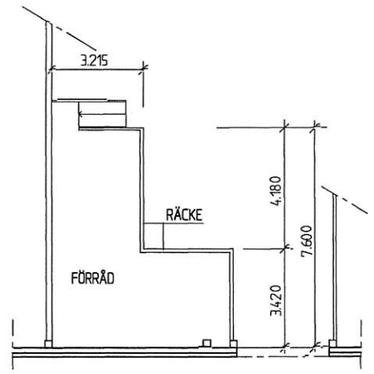

ÖVRE PLAN B116 (DEL AV)

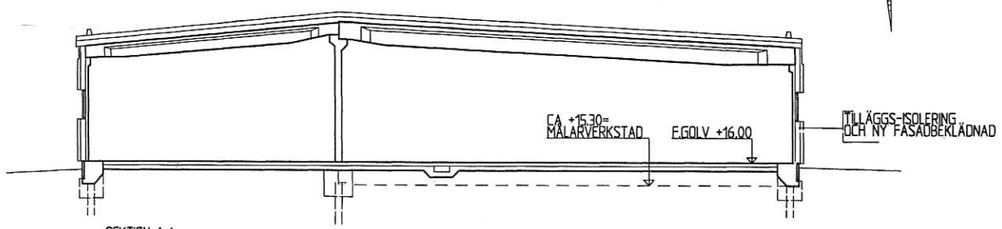

SEKTION 1-1

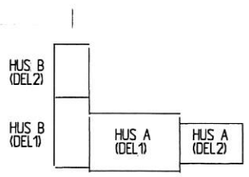

BET	ANT	ÄNDRINGEN AVSER	SIGN	DATUM

RELATIONSRITNING

BIL & TRAKTOR-LULEÅ AB

SKANSKA

UPPDRAG NR	RITAD AV	HANDLÄGGARE
DATUM 97-11-10	Tore Fällgren	ANSVARIG

BODEN -Kv.HÖKEN NR.4
HUS B
PLAN 1,DEL 2
OMBYGGNAD-97

SKALA	NUMMER	BET
1:100	30:03	