

FÖRKLARINGAR:

BRANDCELLSINDELNING:
BRANDCELLSRÄNSER ENL. PLANER OCH SEKTIONER
ÖNEDDA VINDUTRYMMEN E-60
INSTÄLLNINGSSCHAKT E-60

BRANDELSGRÄNS KLASS E-60

E-C 30 **DÖRR I KLASS E 30 MED DÖRRSTÄNGAR**

EI-30 **DÖRR/FÖNSTER I KLASS EI 30**

UTGÅNG, NIDSTRÖMS-ÖRSÄRJUD SKYTT

← NÖUTGÅNG, NÖDSTRÖMSFÖRSÖRD SKYL

BRANDPOS
BP

100

**DÖRR I BRANDKASS
MED DÖRRSTÄNGARE**


3



DÖRR | BRANDKLASS E1-30



DÖRR | BRANDKLASS E1-30

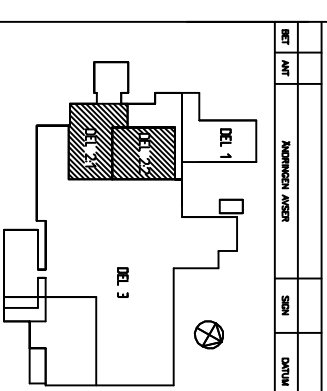

RELATIONSRTNING

SMÅBODARNA
FASTIGHETER AB


hydram 49
box 641
831 27 second
tel: 045-57 00 90
fax: 045-57 00 92


UPPDRAG NR	RTAD / KONSTR AV	HANDLAGGAF
01-1447-69		

DATUM	ANSVARIG
-------	----------

2002-08-13 INGERMAN SOUTH




1:50	(A1)
1:100	(A3)
