



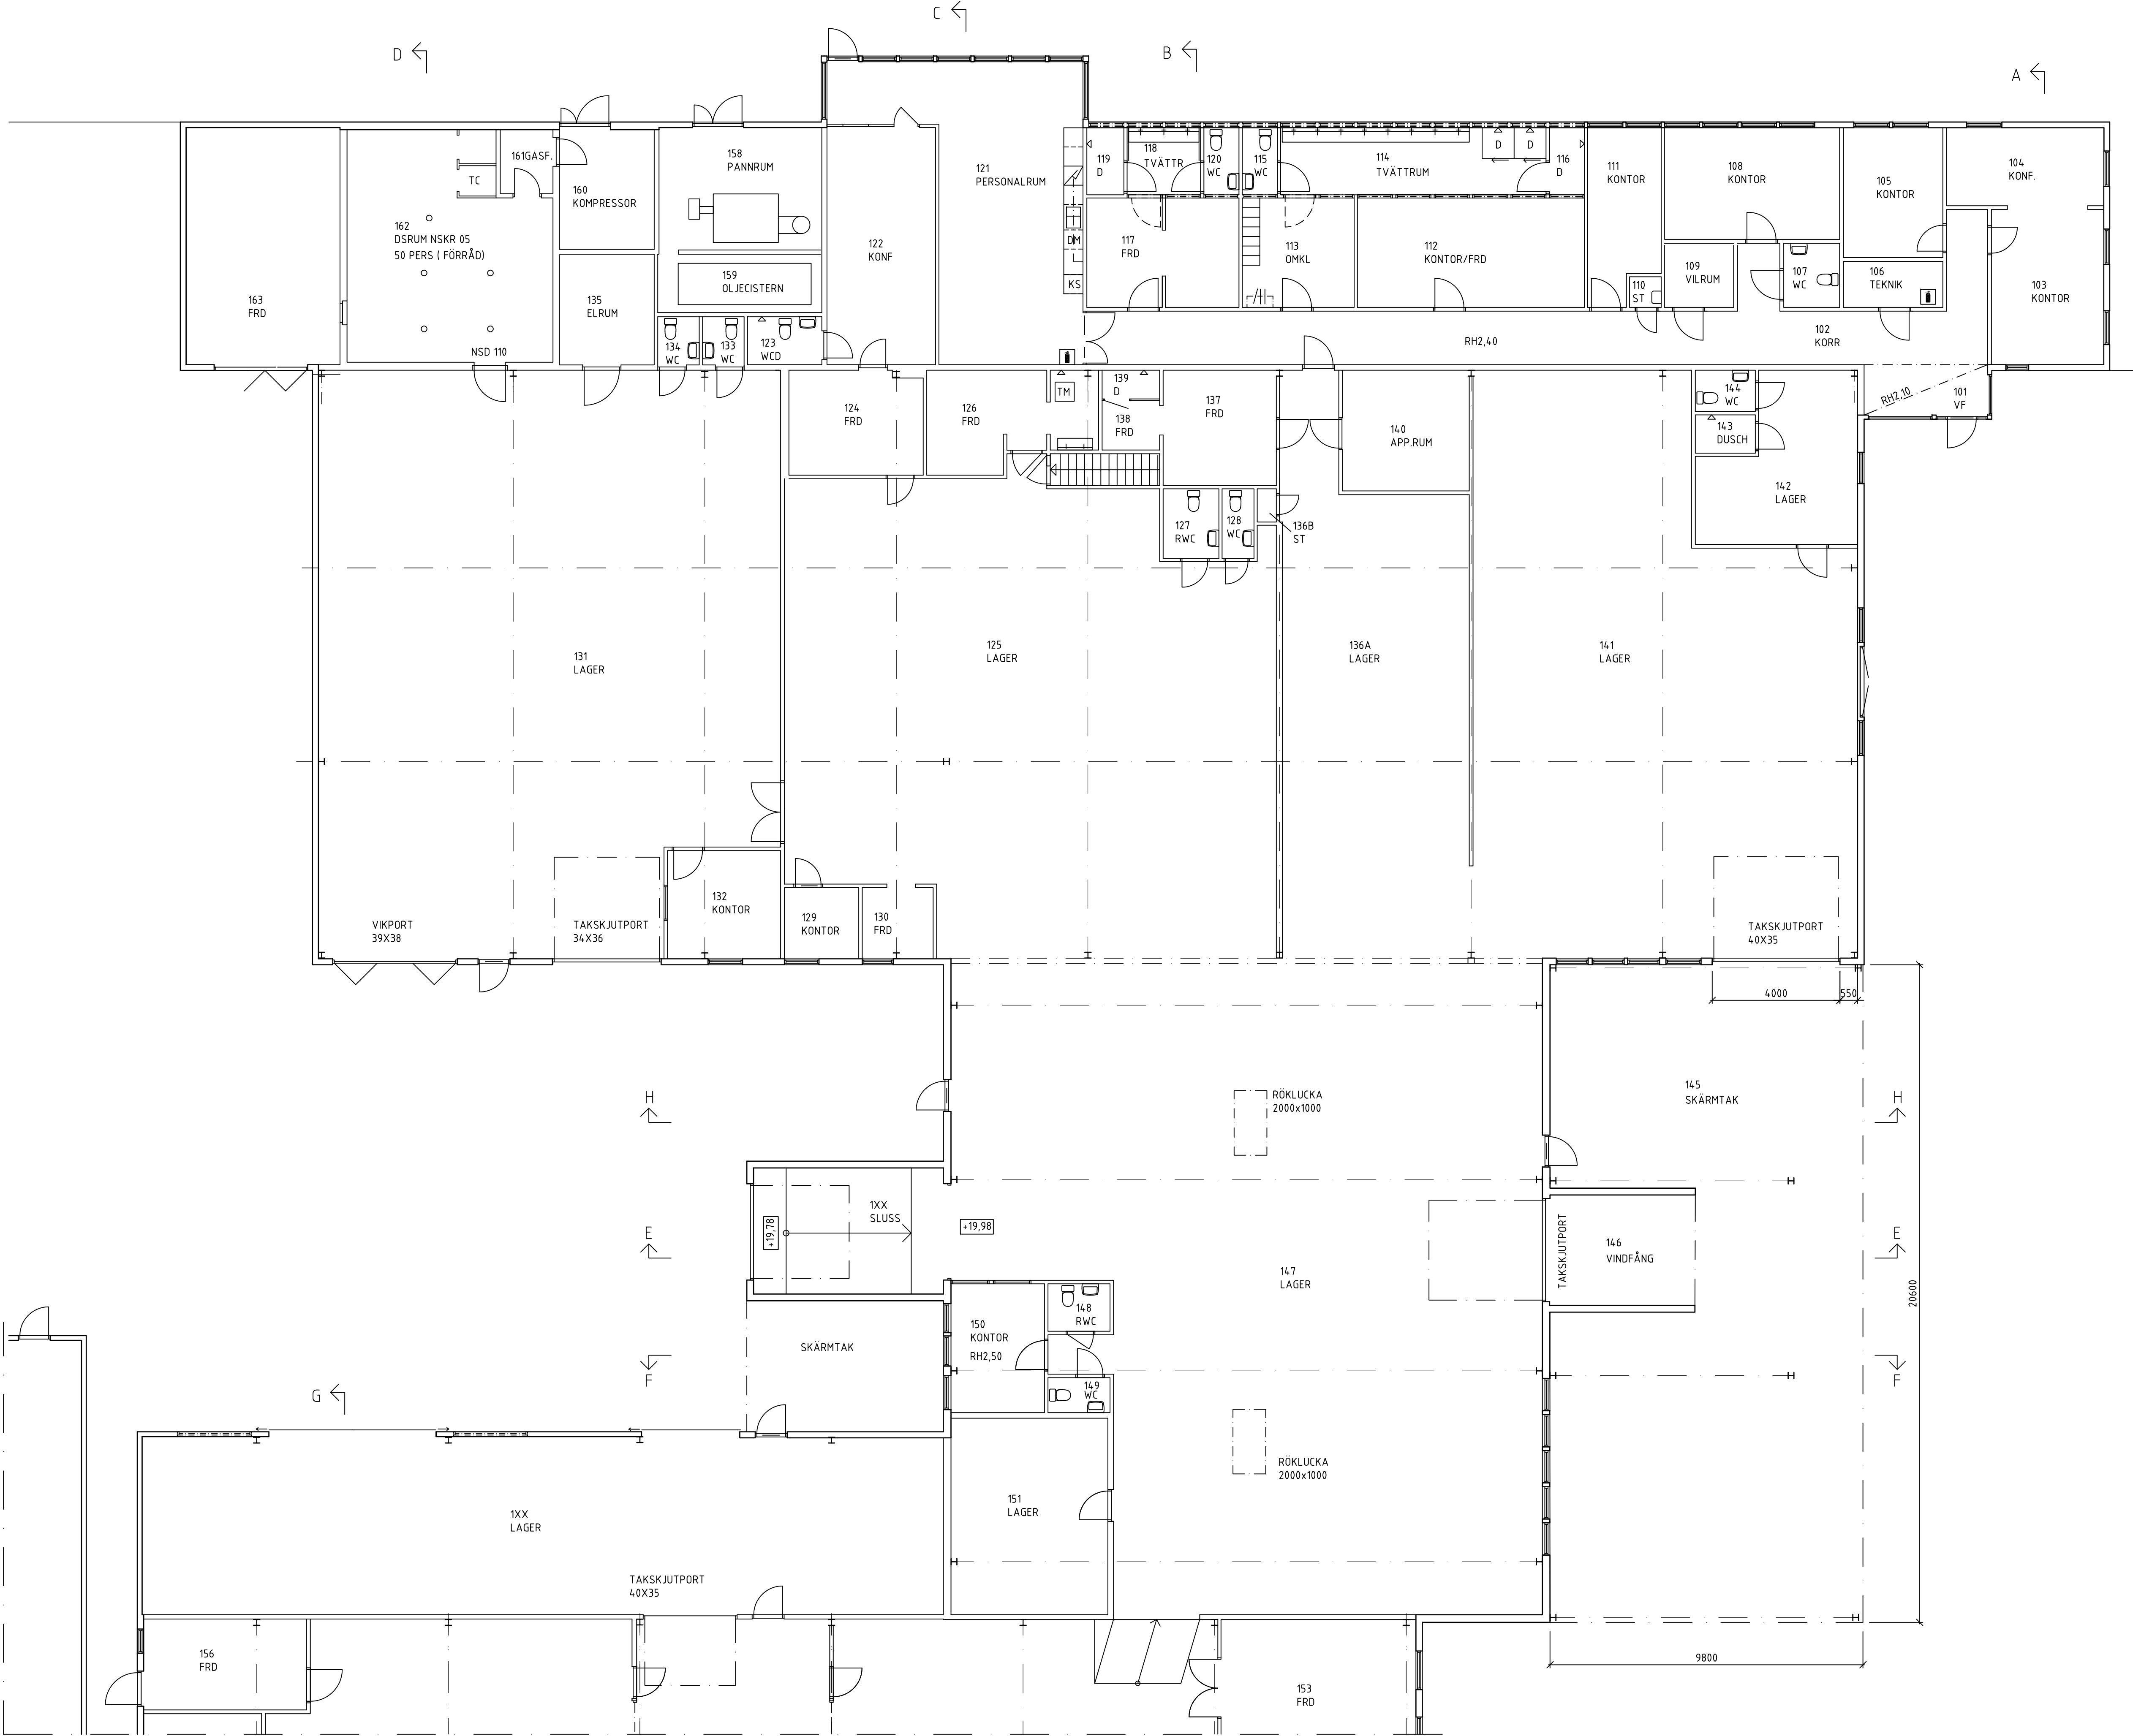

FÖRKLARINGAR

MÅTT I MILLIMETER

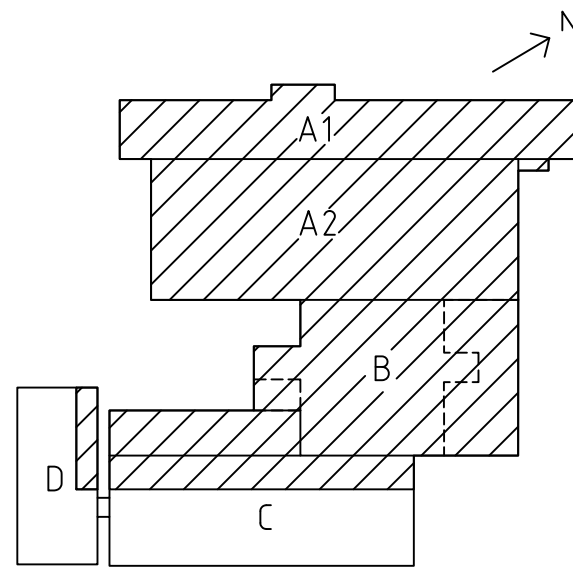

BET	ANT	ÄNDRINGEN AVSER	SIGN	DATUM
-----	-----	-----------------	------	-------

UPPMÄTNING

BRA LOKALER VÄST AB

ARKITEKTBYGGEN
ARKITEKTKONTOR

UPPDRAG NR	RITAD AV	HANDLÄGGARE
------------	----------	-------------

DATUM	ANSVARIG	
-------	----------	--

TESTAREN 1
KUNGÄLVS KOMMUN
INDUSTRILOKAL
PLAN DELAR A1, A2, B, DELAR AV C OCH D

SKALA	NUMMER	I BET
-------	--------	-------

PLAN DELAR A1, A2, B, DELAR AV C OCH D

BYGGNADS- OCH BRUTTOAREA: C:A 3034,0 m²
LOKALAREA: C:A 2968,5,0 m²

0 SKALA 1:100 5,0 10,0 m