

BET	ANT	ÄNDRING AVSER	DATUM	SIGN

RELATIONSHANDLING

PEAB
Tel: +46 725 33 32 23

A	Gestalt Arkitektur, Drottningg. 118 411 14 Göteborg Tel: 031-339 12 00 Mail: info@gestalt.se
K	
VE	
VR	
E	

PARTILLE, Järnringen 6
MELLBY 4:93

UPPDRAG NR	RITAD/KONSTR AV	HANDLÄGGARE
	JoC	ChK
DATUM	ANSVARIG	
2017-10-10	Christian Kahlefeldt	

PLAN

VÅNING 1

FASTSTÄLLD	SIGN	SKALA
		1:100 (A1)
PROJEKT ID	RITN NR	REV
	A-40-1-010	

URSPRUNGLIG ARKITEKT: ARKITEKTBYRÅN DESIGN AB BEARBETNING OCH HYRESGÄSTANPASSNING: GESTALT ARKITEKTUR AB


FÖRESKRIFTER OCH FÖRKLARINGAR

ALLA MÅTT I MILLIMETER.

BEFINTLIG VÄGG

BEFINTLIG DÖRR

BEFINTLIG DÖRR MED GLAS

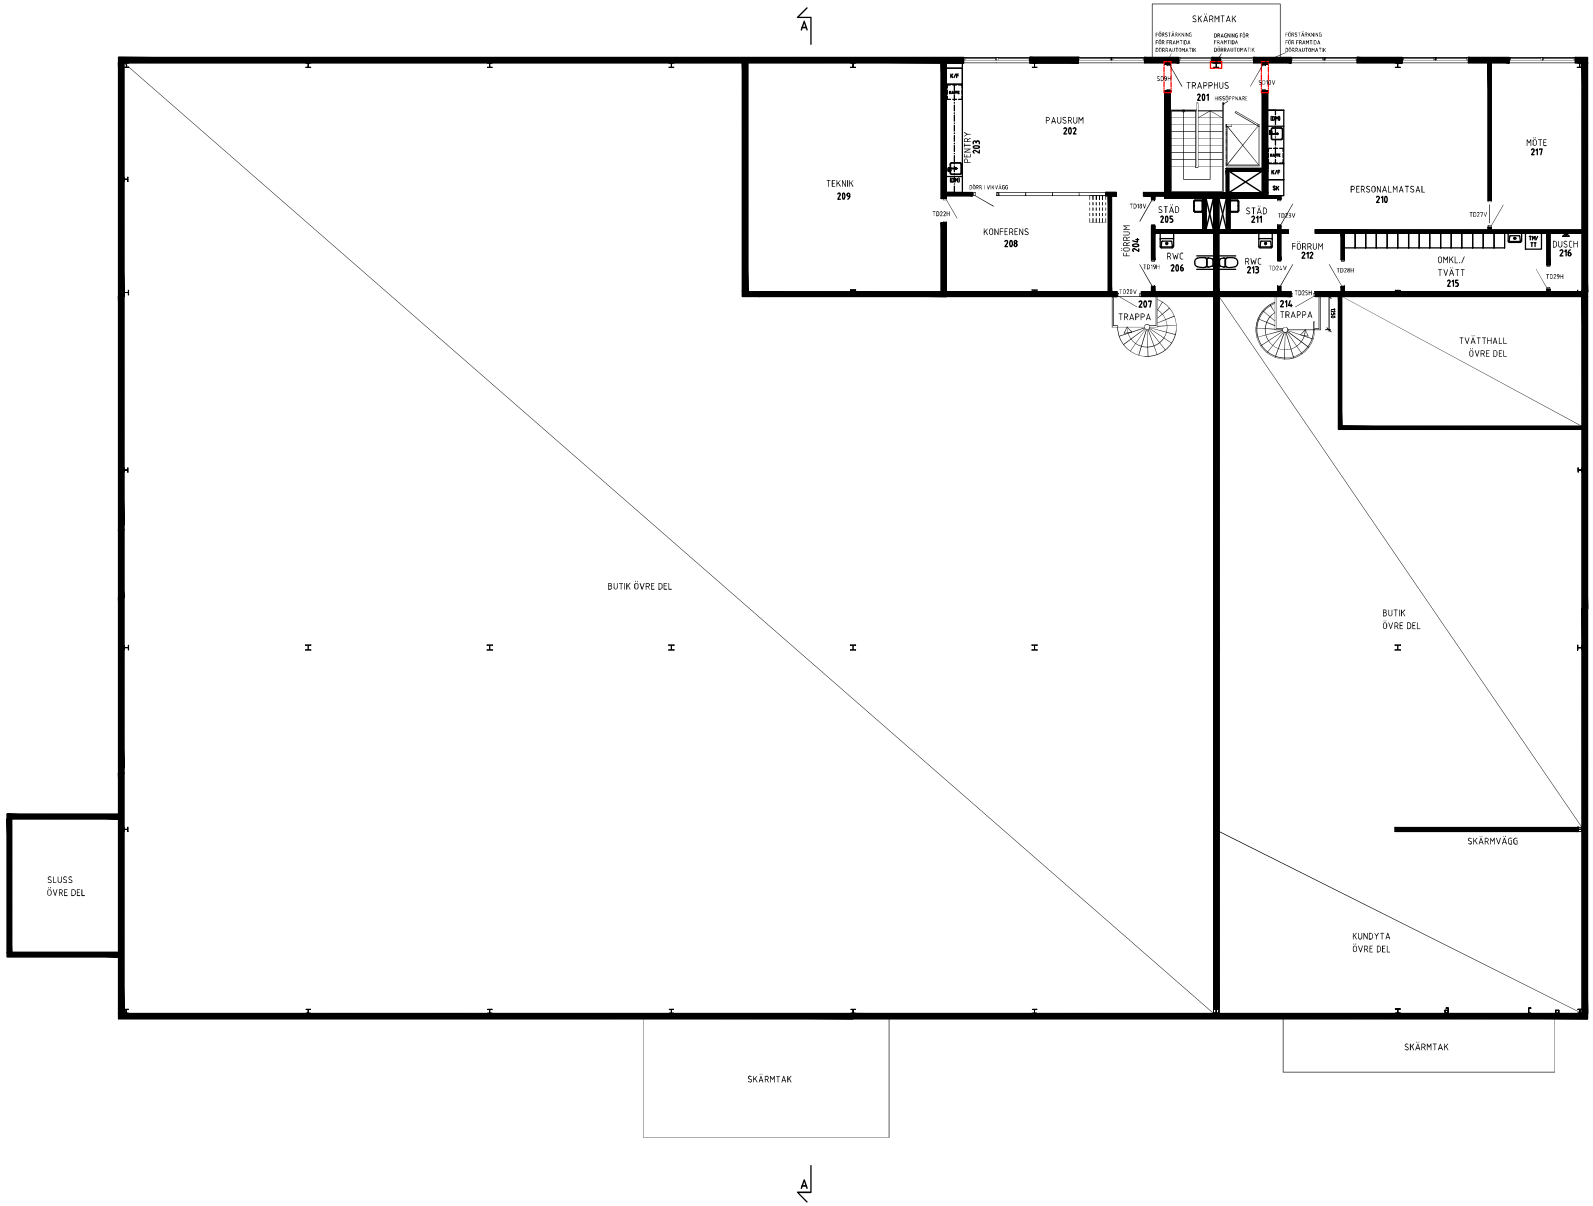

BET	ANT	ÄNDRING AVSER	DATUM	SIGN

RELATIONSHANDLING

PEAB
Tel: +46 725 33 32 23

A | Gestalt Arkitektur, Drottningg. 118 411 14 Göteborg
Tel: 031-339 12 00 Mail: info@gestalt.se

K

VE

VR

E

PARTILLE, Järnringen 6
MELLBY 4:93

UPPDRAG NR	RITAD/KONSTR AV	HANDLÄGGARE
	JoC	ChK

DATUM	ANSVARIG
2017-10-10	Christian Kahlefeldt

PLAN

VÅNING 2

FASTSTÄLLD	SIGN	SKALA
		1:100 (A1)


PROJEKT ID	RITN NR	REV
.	A-40-1-020	

0 1 2 3 4 5 10 m

URSPRUNGLIG ARKITEKT: ARKITEKTBYRÅN DESIGN AB. BEARBETNING OCH HYRESGÄSTANPASSNING: GESTALT ARKITEKTUR AB

FÖRESKRIFTER OCH FÖRKLARINGAR

ALLA MÅTT I MILLIMETER.

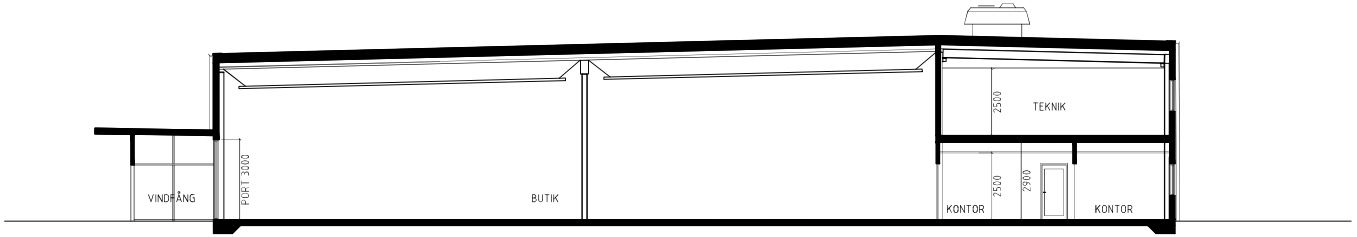

SEKTION A-A

BET	ANT	ÄNDRING AVSER	DATUM	SIGN

RELATIONSHANDLING

PEAB
Tel: +46 725 33 32 23

A	Gestalt Arkitektur, Drottningg. 118 411 14 Göteborg Tel: 031-339 12 00 Mail: info@gestalt.se
K	
VE	
VR	
E	

PARTILLE, Järnringen 6
MELLBY 4:93

UPPDRAG NR	RITAD/KONSTR AV	HANDLÄGGARE
	JoC	ChK
DATUM	ANSVARIG	
2017-10-10	Christian Kahlefeldt	

SEKTION A-A & B-B

FASTSTÄLLD	SIGN	SKALA
		1:100 (A1)
PROJEKT ID	RITN NR	REV
.	A-40-2-101	

0 1 2 3 4 5 10 m

URSPRUNGLIG ARKITEKT: ARKITEKTBYRÅN DESIGN AB. BEARBETNING OCH HYRESGÄSTANPASSNING: GESTALT ARKITEKTUR AB