




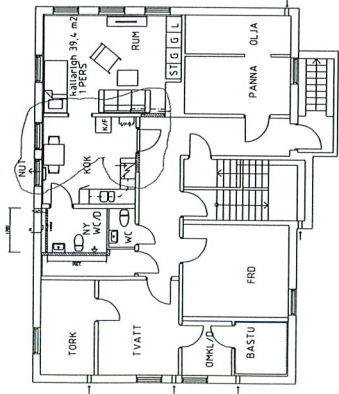


KÄLLARPLAN
EFTER OMBYGGNAD
1:100

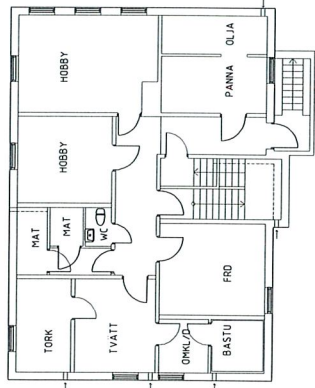


KÄLLARPLAN
FÖRE OMBYGGNAD
1:100

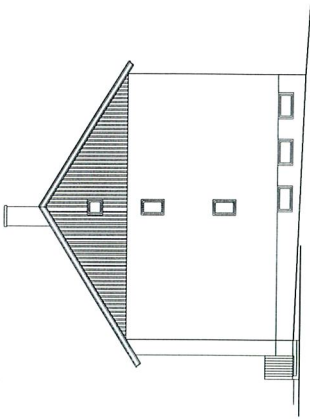


FASAD MOT ÖSTER
1:100

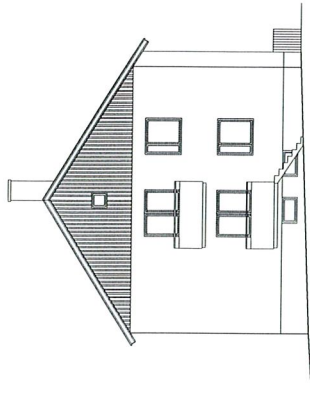


FASAD MOT VÄSTER
1:100

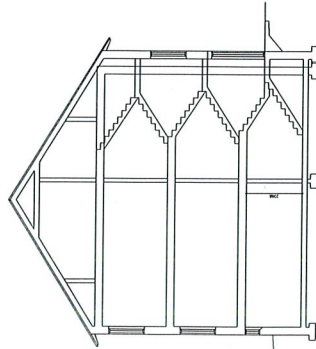



SEKTION
1:100

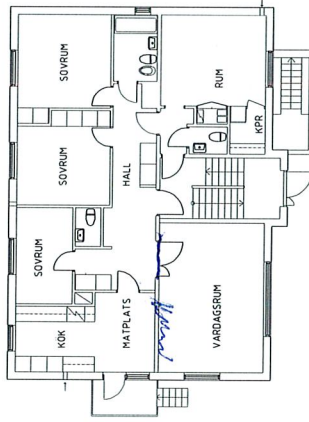


ENTRÉPLAN
1:100

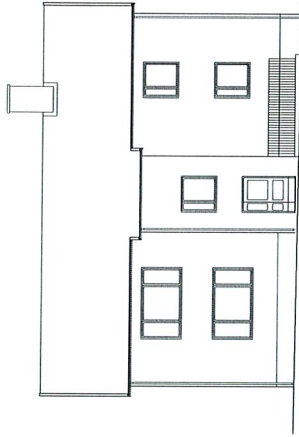


FASAD MOT SÖDER
1:100

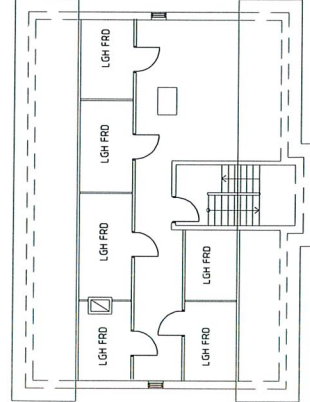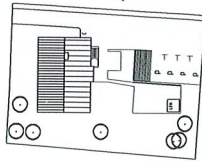

VINDPLAN
1:100

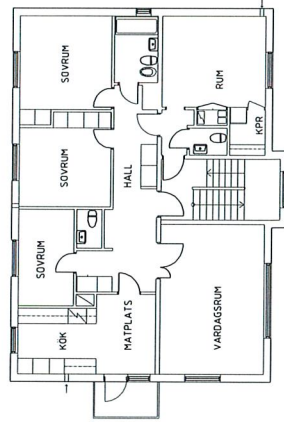

PLAN 1 TR
1:100

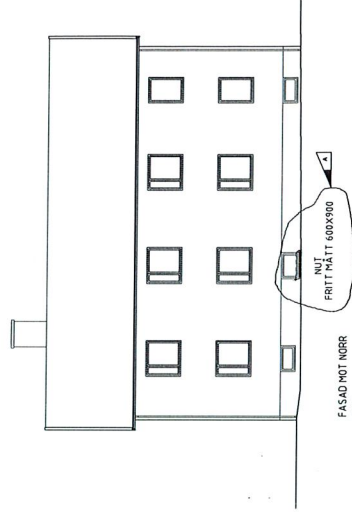

FASAD MOT NÖR
1:100

A TILLAGNINGEN FÖRSTÄRKA 2010/10/10
B FÖRSTÄRKA 2010/10/10

BYGGLOVHANDLING

BOKEN 4, UMEÅ KOMMUN
OMBYGGNAD FÖR KÄLLARLÄGENHET

155228
KÄLLARPLAN FÖRE OCH EFTER OMBYGGNAD
FÖRSTÄRKA 1 TR, VINDPLAN
FASAD OCH SEKTION
SITUATIONSPLAN 15507 1:1000

1108/1300
1550/1300
A 40-01 B

