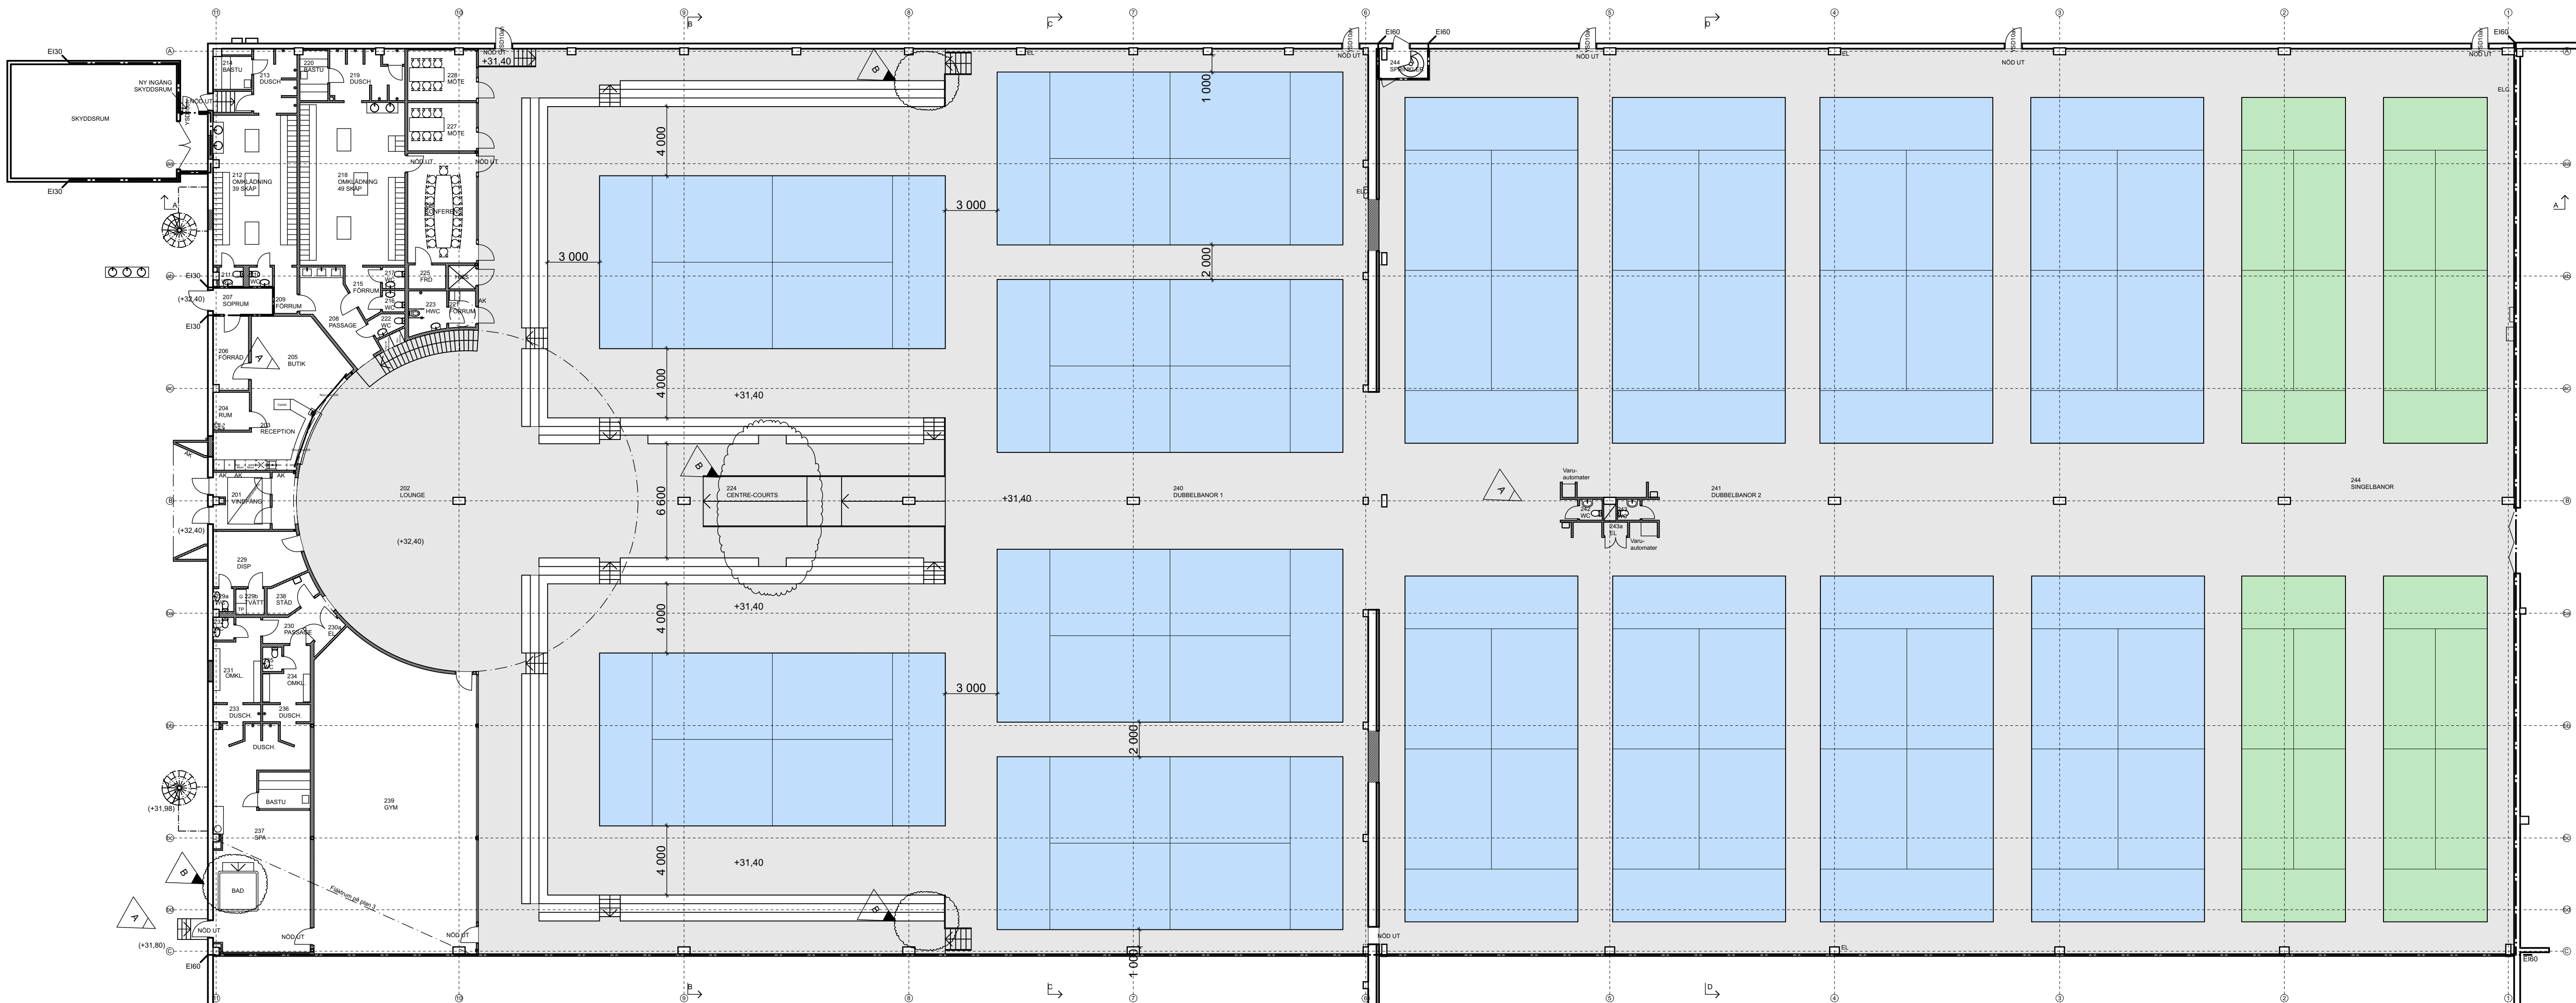


B	2	ENL. A-PM2	220401	FE
A	3	ENL. A-PM1	220328	FE
BET	ANT	ÄNDRING AVSER	DATUM	Sign.

BYGGHANDLING

Kv STRÖMBRYTAREN 10

A	X	Diabas Arkitekter
K		Diabas Konstruktion
B		Bengt Dahlgren
E		Bomans EL/ Lundgrens EL
V		Sweco
VS		Christian Sjöden VVS-konsult
M		SM Entreprenad

UPPDRAG NR	RITAD AV	HANDLÄGGARE
DATUM	FE	ALF
220225	ANSVARIG	ALF

Kv STRÖMBRYTAREN 10
NORRKÖPINGS KOMMUN
PLAN 2

SKALA A1 1:200	NUMMER A-40.1-010	BET B
-------------------	----------------------	----------