




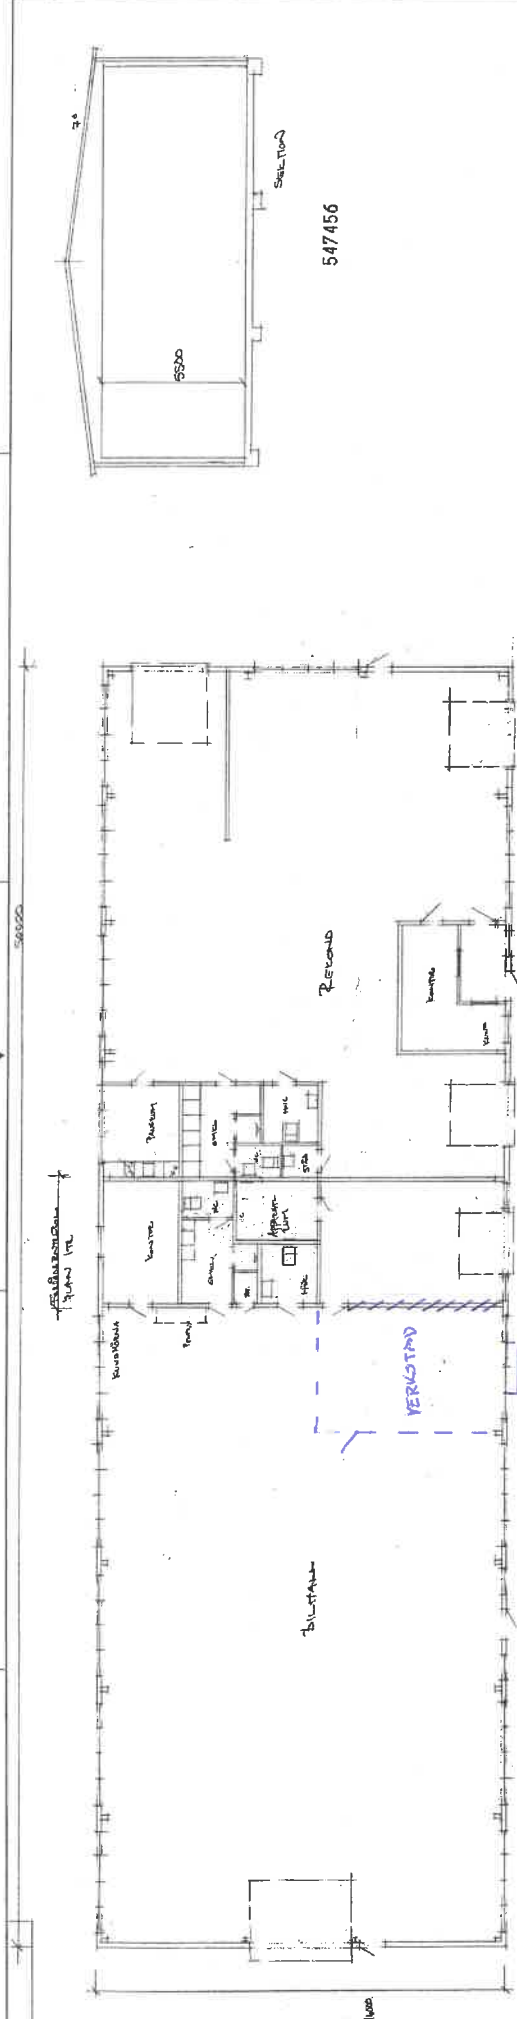

Plan

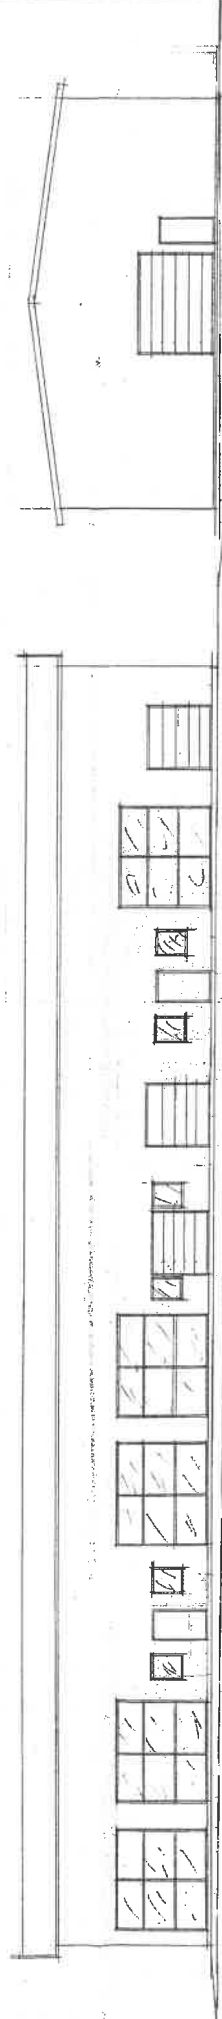

S

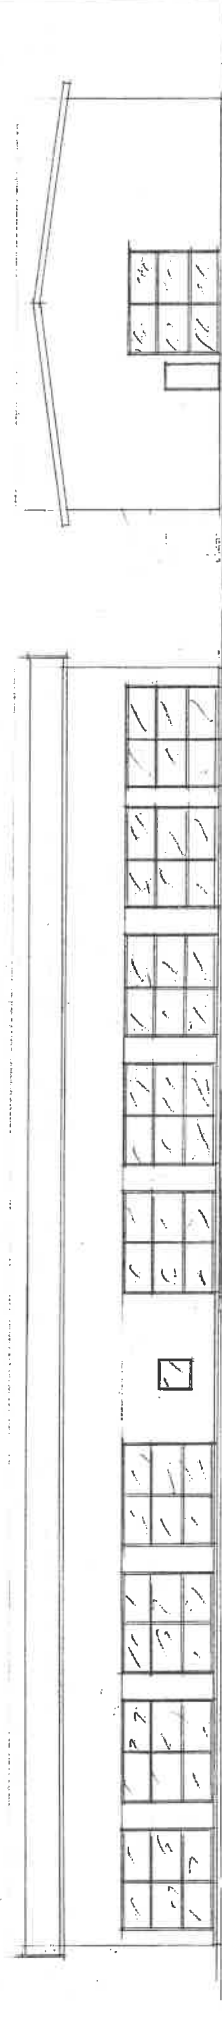

Z


