


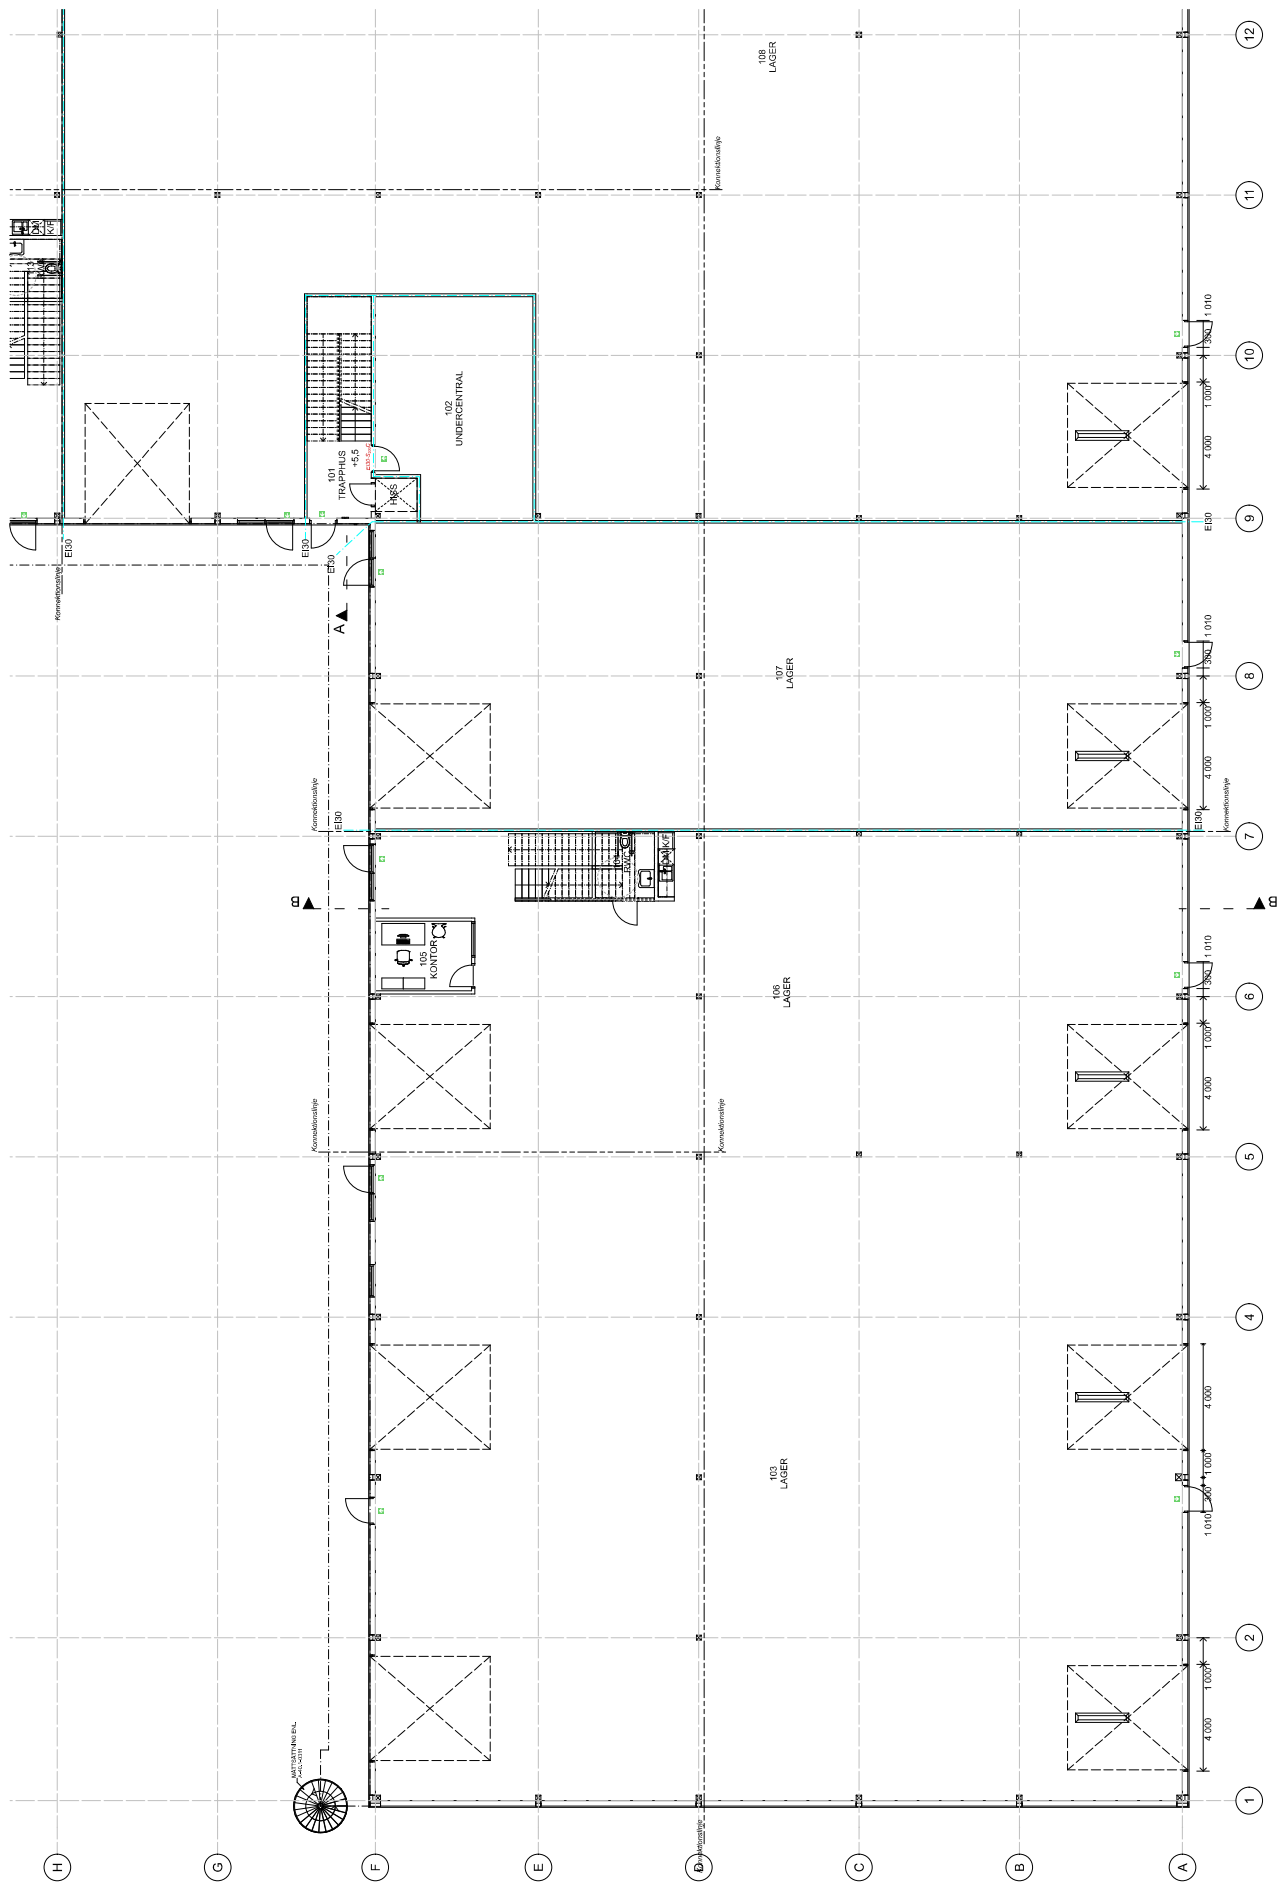


SKISS - KV. SÄKRINGEN 1 - PLAN 1

FÖRKLARINGAR

MÄTT I MM
HÖJDMÄTT ANGES FRÅN FÄRDIGT GGLV
— — — — — BRANDCELLSGRÄNS EDD

FÖRESKRIFTER

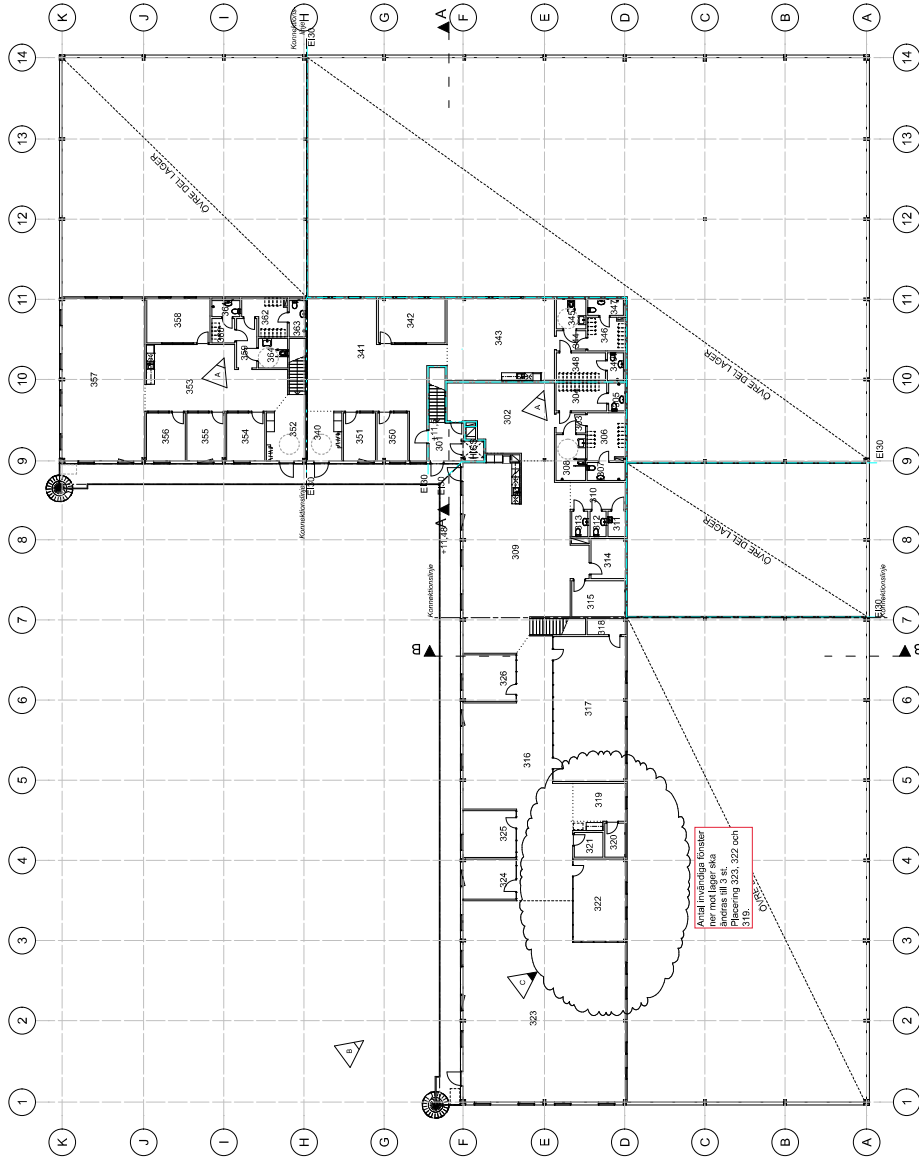

C	1	ANDRINGSPLAN AS	220504	NH
B		ANDRINGSPLAN AL (NYTREGISTRERING)	220503	NH
A	4	ANDRINGSPLAN A2	220515	NH
RET	ANT	ANDRINGSRISER	DATUM	TPP

BYGGHANDLING

KV. SÄKRINGEN 1



---	-----------------------------------	--	--	

