


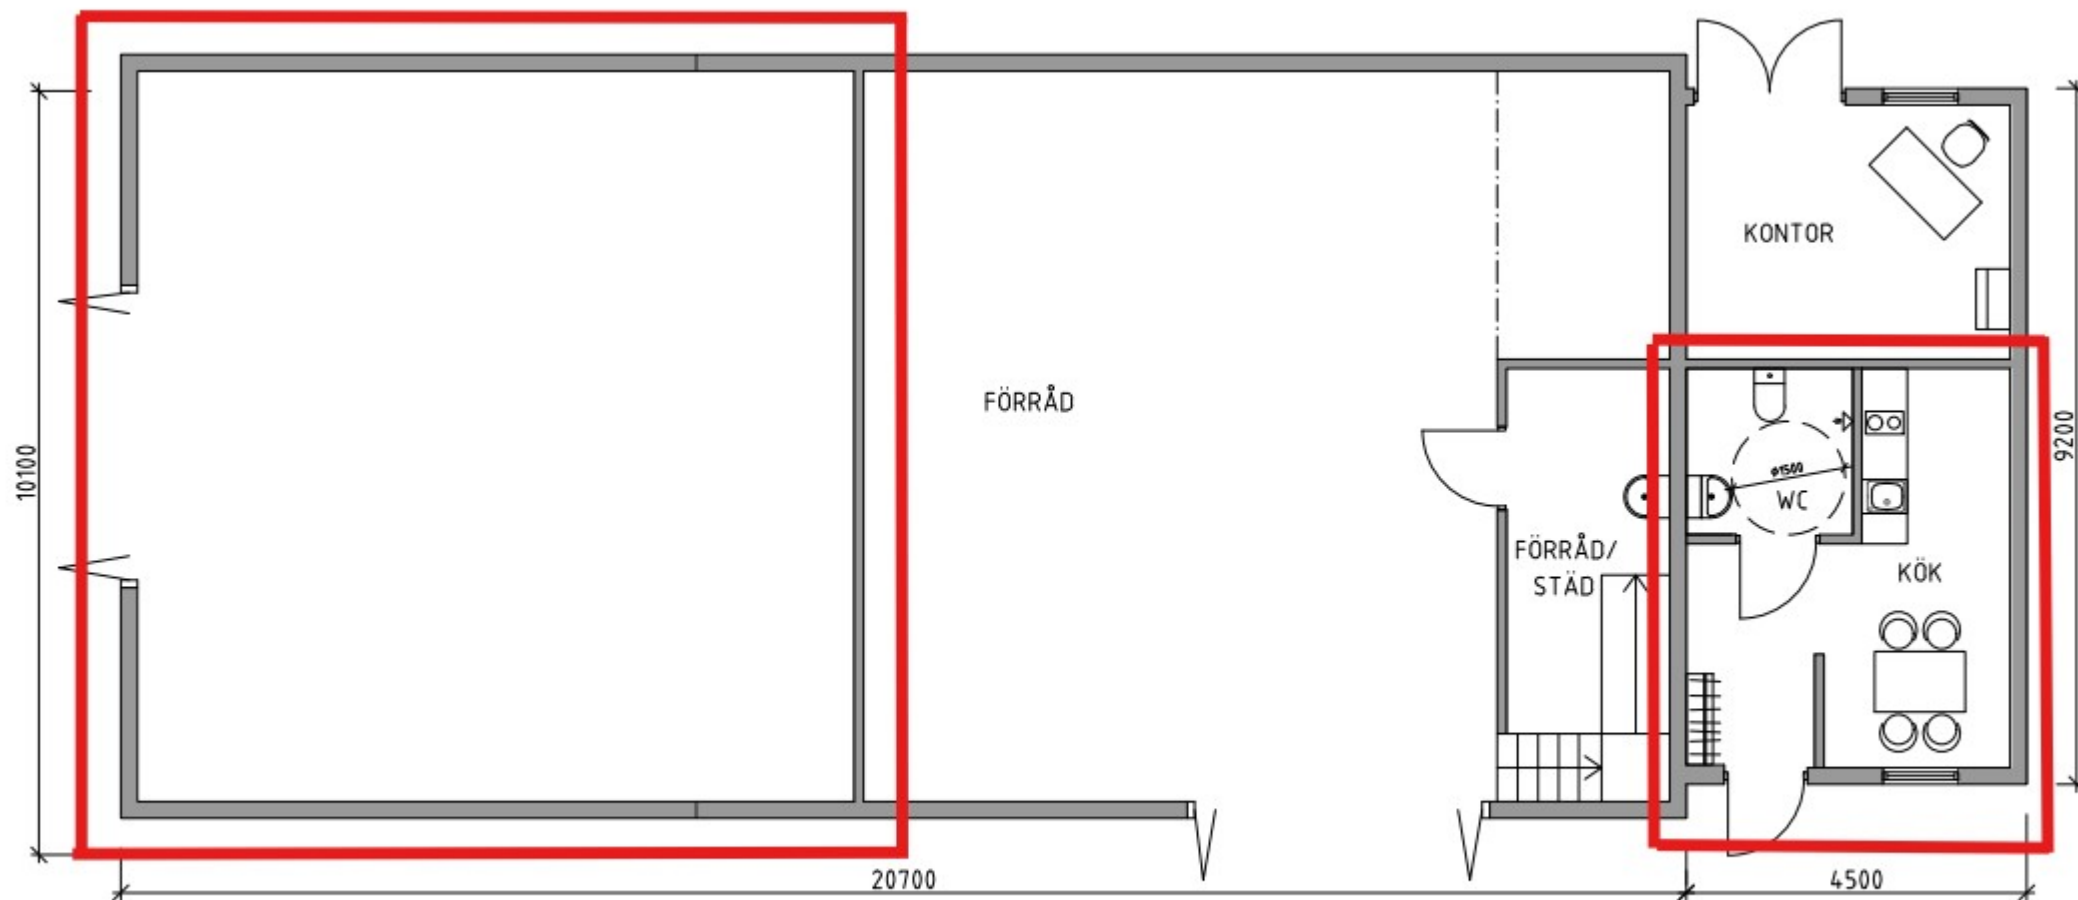

UPPMÄTNINGSPLAN ENTRE
SKALA 1:100