


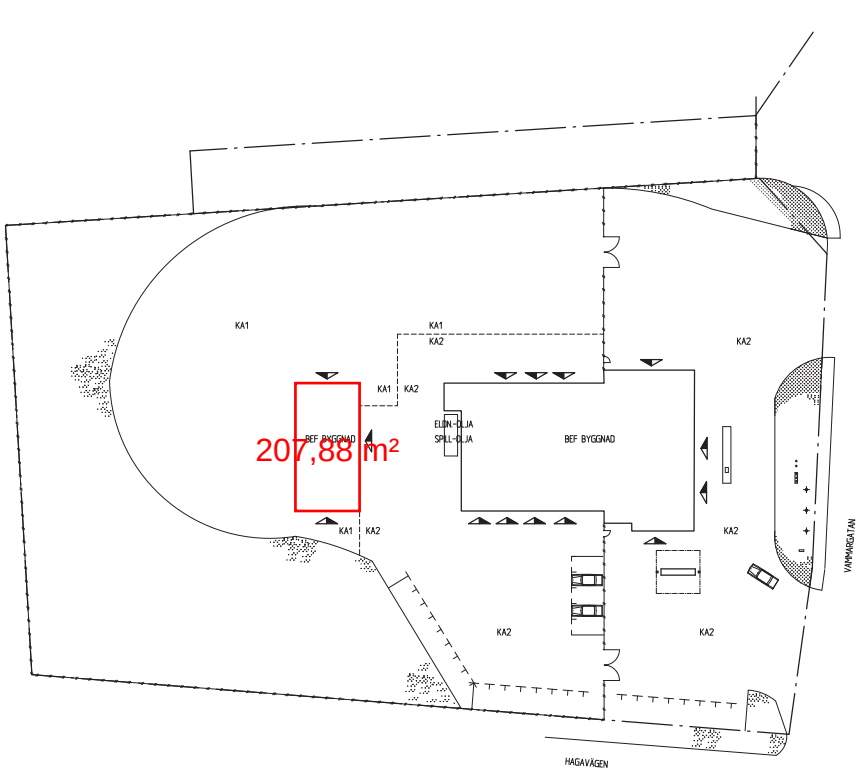


BETECKNINGAR

	TOMTGRÄNS
	STÄNSEL
	GRÄSYTA
	NY VÄGG
	FLÄGESTÄNG
	BRANDSCELLSGRÄNS E: 60
KA1	BEF. GRUS
KA2	BEF. ASFALT



REV	ANT	ÄNDRINGEN AVSER	SKALA	DATEM
Jihab VÄNNEGÅTTAN 8 602 20 HÖRSKÖPFING TEL:011-135111 FAX:011-135120				
ARBETSNUMMER 972406		RTAD AV SO	KONSTRUERAD AV	
DATEM 980506		ANSVARIG GL		
KV SVARVEN 1 VALDEMARSVKS KOMMUN OMBYGGNAD AV BUTIK OCH KUNDMOTTAGNING MM SITUATIONSPLAN				
SKALA 1800	NUMMER		A00:1	T BET



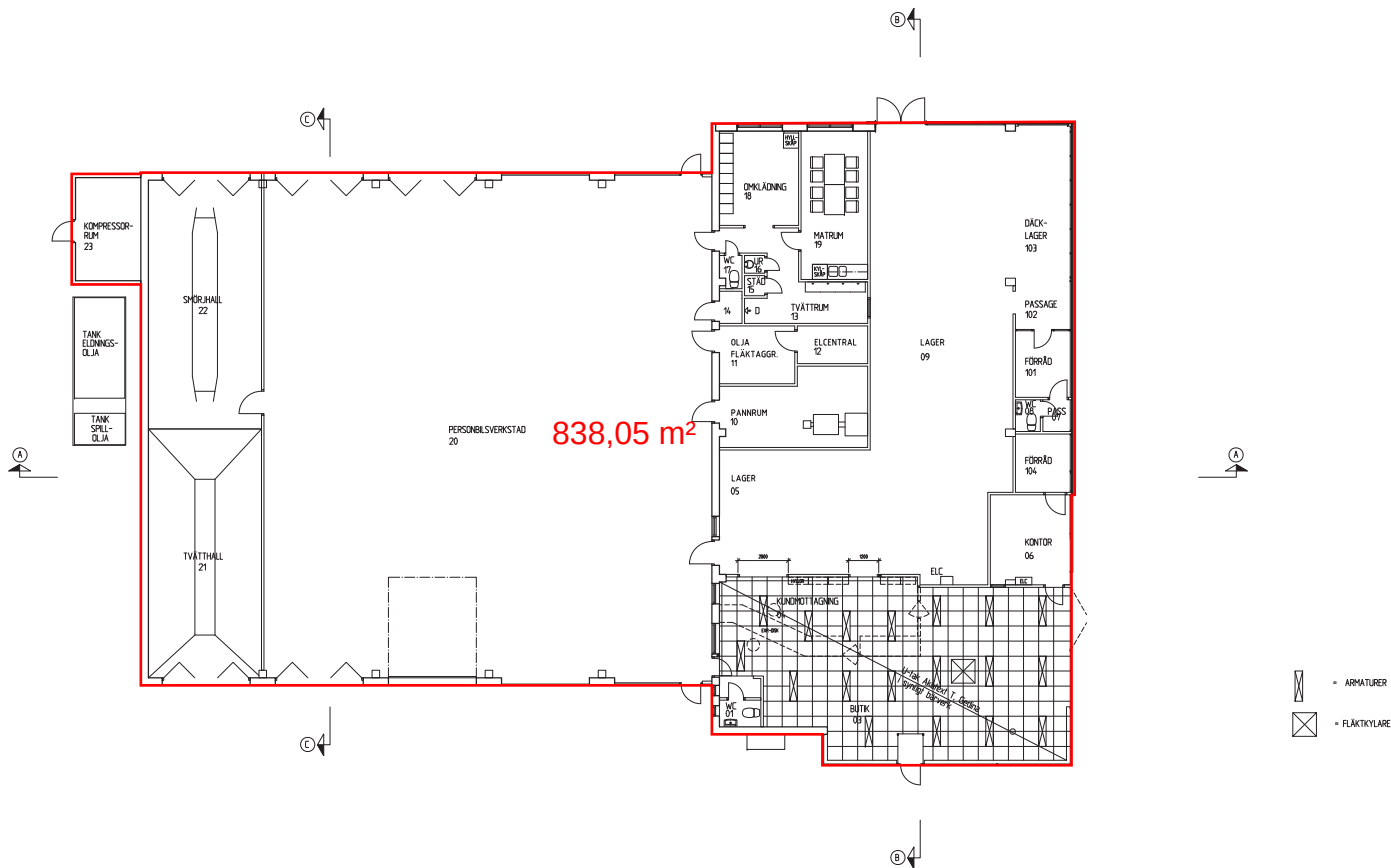

- ARMATURER
- FLÄKTYLARE

Rapport



REV	ART	ÄNDRINGEN AVSER	SDN	DATUM
RELATIONSRTNING 981222				
Jihab				
VIDJOLANDSGATAN 8 602 20 HÖRSKÖPING TEL.011-135111 FAX.011-135120				
ARBETSNUMMER	RTAD AV	KONSTRUERAD AV		
972406	SD			
DATA	ANSVARIG			
980506	GL			
KV SVARVEN 1				
VALDEMARSVIK KOMMUN				
OMBYGGNAD AV BUTIK OCH				
KUNDMOTTAGNING MM				
PLAN				
SKALA	NUMMER		I BET	
1:200	A00:2			