



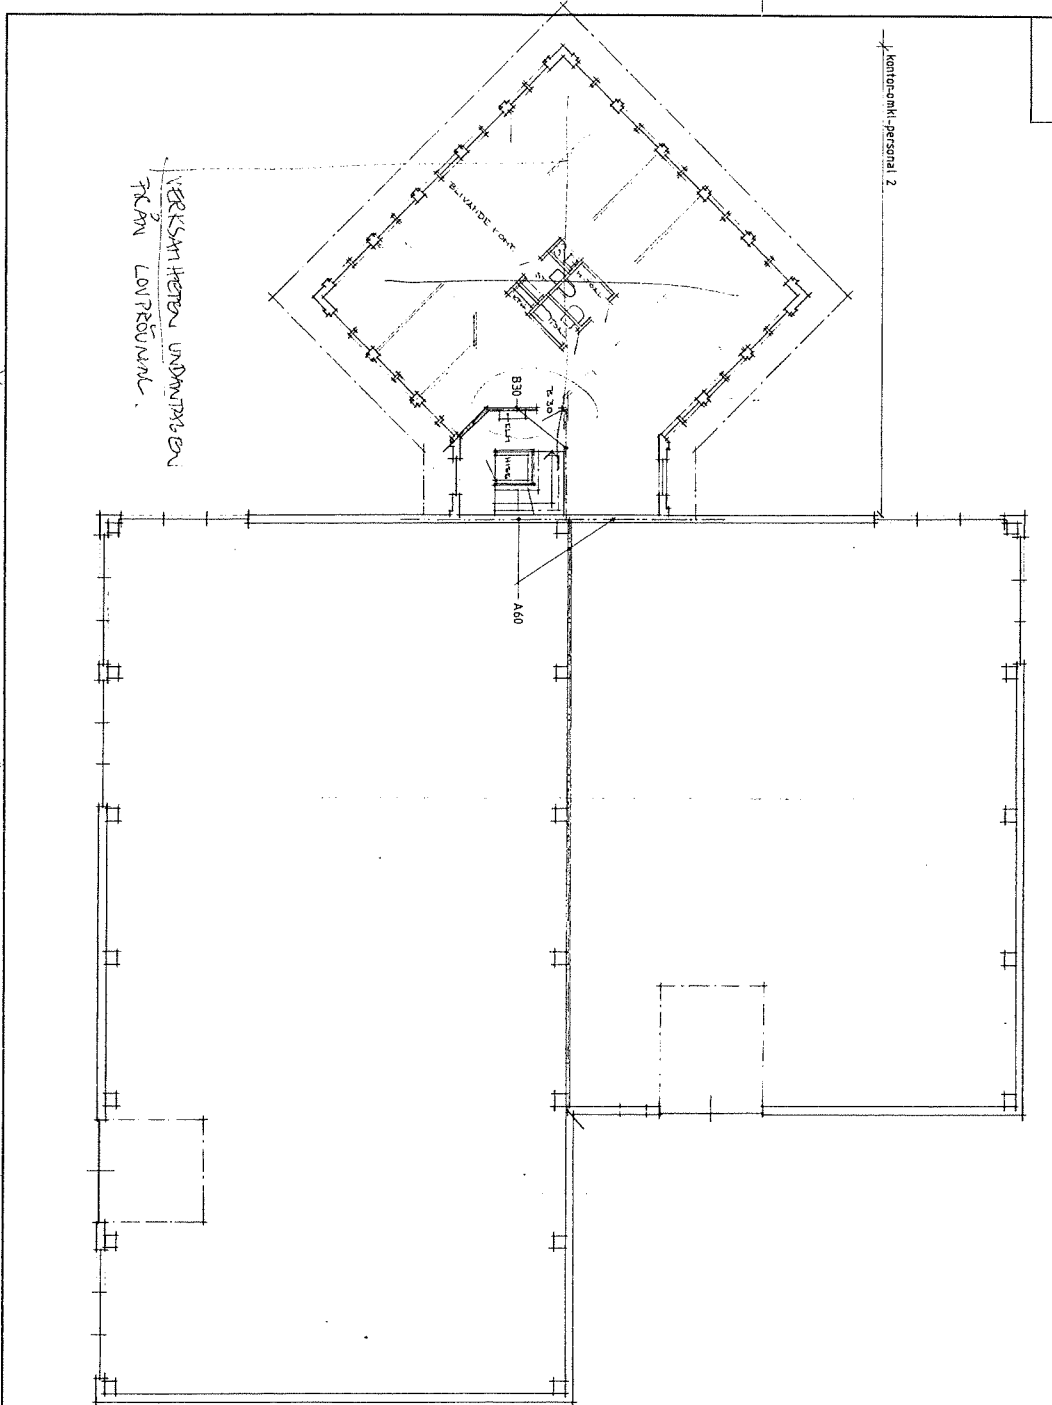


 THOMAS LUNDIN ARKITEKTONISKT AB OTHELLO 1 5911		TITEL A.1. ÖVER TILL KONTOR INOMRÅDET 1998-06-06 12/10 1998-06-06	

12/10
1998-06-06
1998-06-06

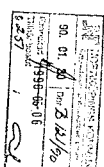





12/170
1956-06
257

 THOMAS LINDIN ARBETTSKONSULT AB	Telefon: 08-7369600 Telefax: 08-7369601		1995-01-19
	Adress:		89111
NORRKÖPING			

A. RIBBINGS HÄRLEDA 1 HÄRLEDA 2 
---	--


----------------------------	--


---	---

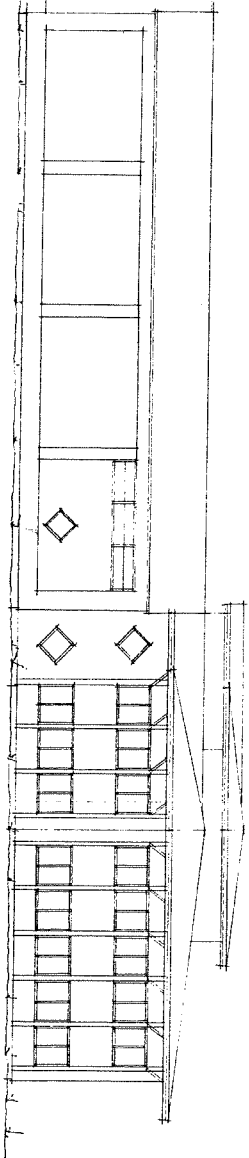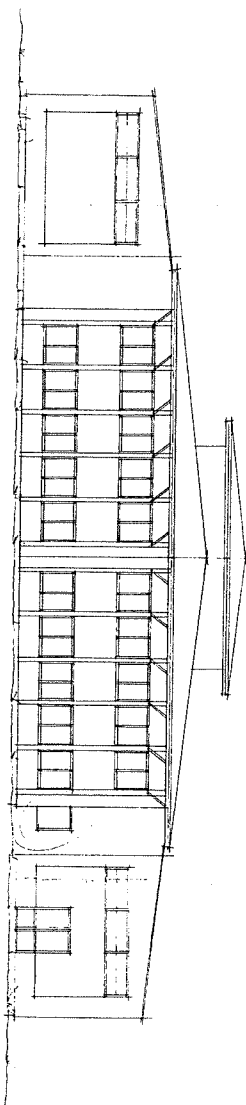[illegible]

9.11 90 2-1334
K2 a 25.11 12.1
12.03 8.12.190
9.10.03
III 1, 1 JKL

