


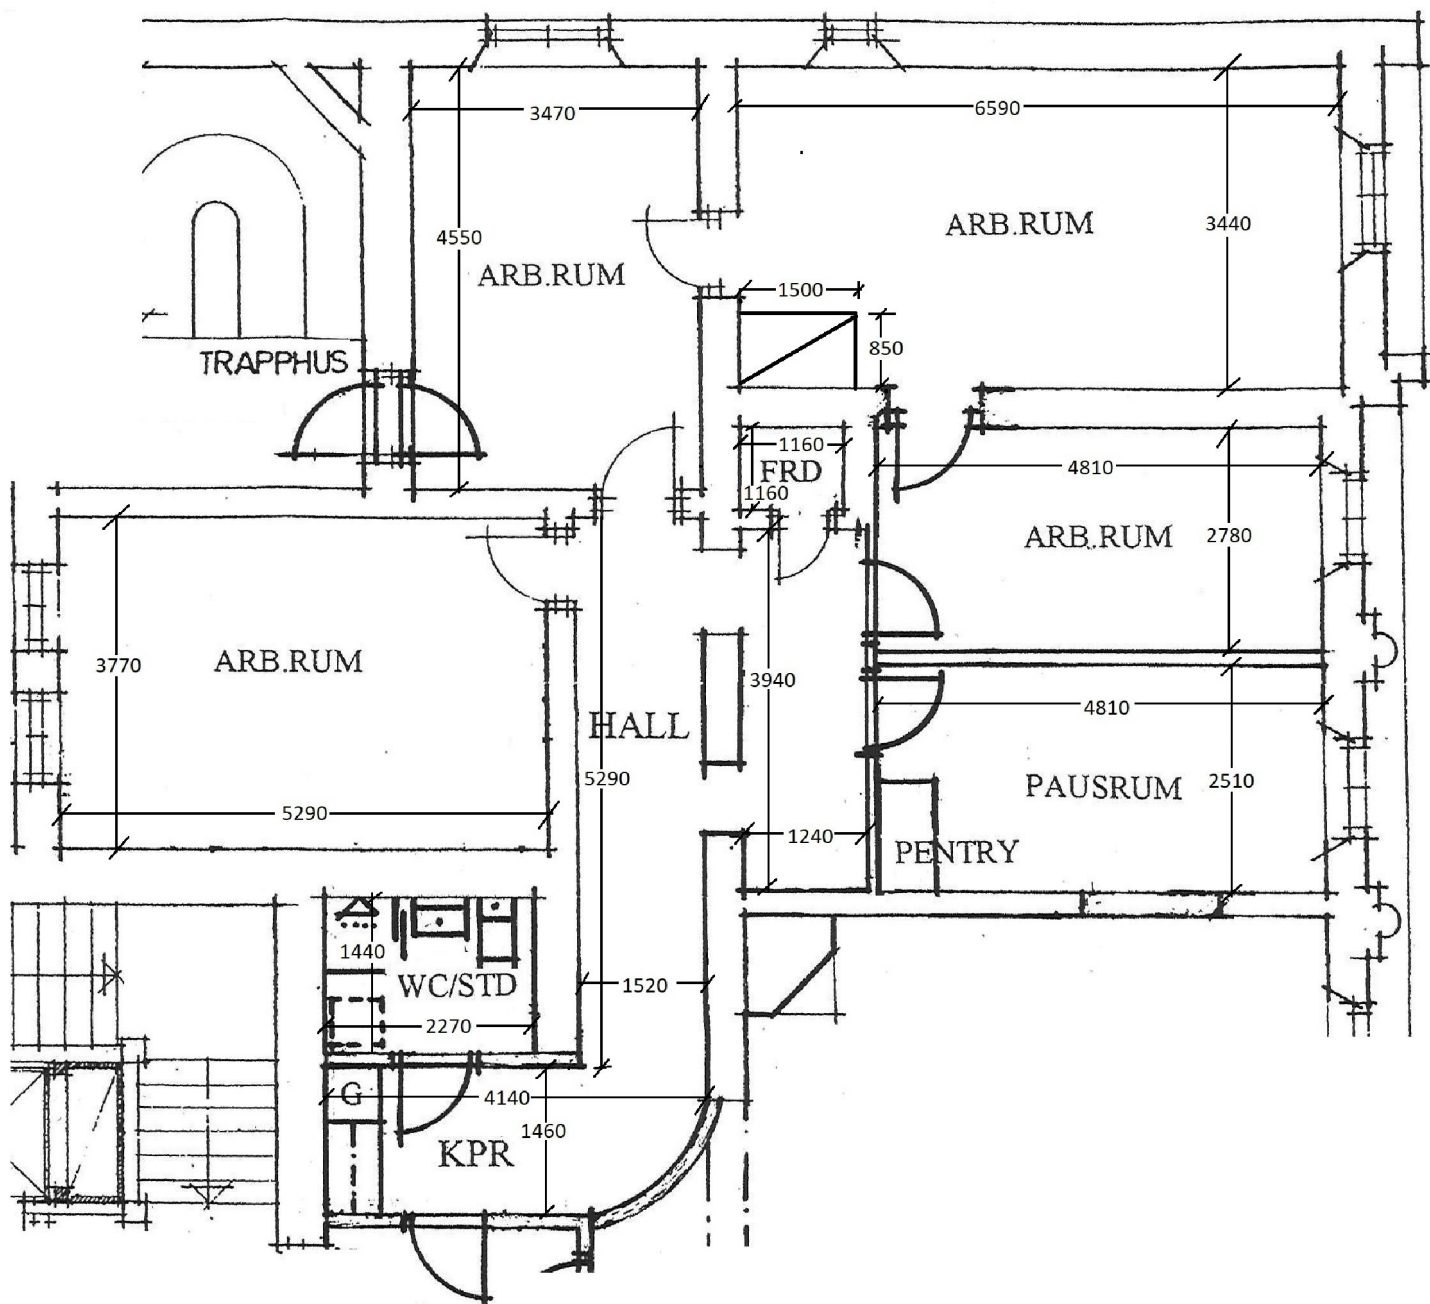

LBB Fastighets AB

Kv Byggmästaren 2

Lokal nr 223 Plan 2 106 m2