Plot 28-APR-98 11:33:07

FÖRKLARINGAR

-

FÖRESKRIFTER

-

HÄNVISNINGAR

Planer skala 1:50, se ritn.nr A40.1-201 - A40.1-203.
Övriga plan, se ritn.nr A40.1-100 - A40.1-500.

Platensgatan 26, plan 2

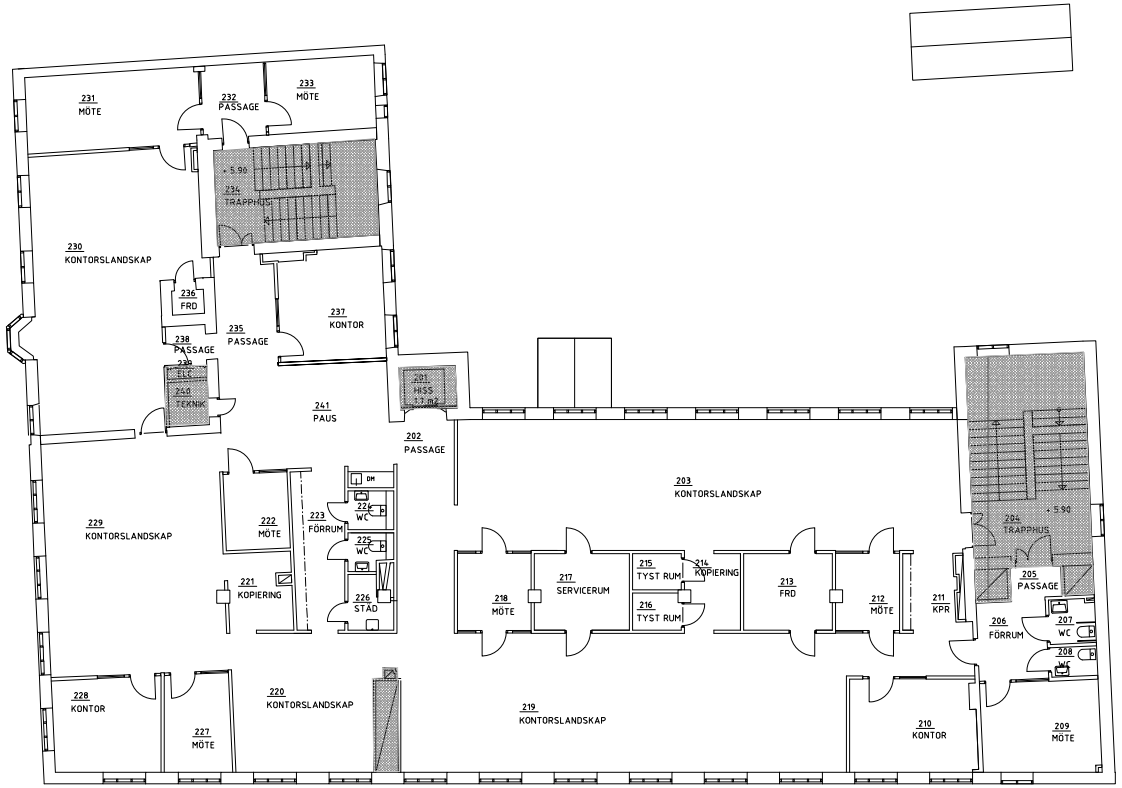

ÖVERSIKTSPLAN, SKALA 1:100

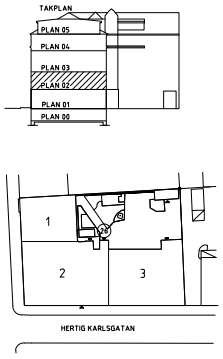

0 1 2 3 4 5 10 Meter

BET	ANT	ÄNDRINGEN AVSER	SIGN	DATUM

RELATIONSHANDLING

KV. AMOR 1

KVANTA ARKITEKTER

UPPDRAG NR	RITAD/KONSTR AV	HANDLÄGGARE
-	JENNY KVANTA	-
DATUM	ANSVARIG	
2013-12-20	JENNY KVANTA	

PLAN 2
ÖVERSIKTSPLAN

SKALA (A1)	NUMMER	REV
1:100	A40.1-200	-

Ritad på MEDUSA BYGG
05.03.30