
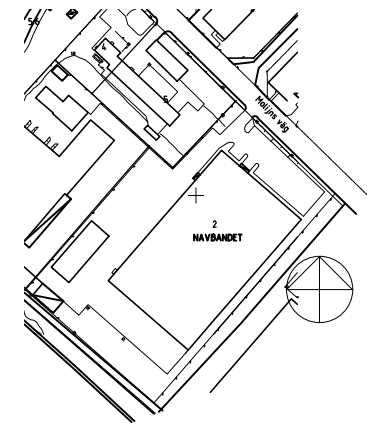


PLAN 1

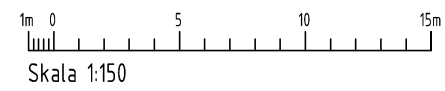

ÖVERSIKTSPLAN

UPPRITAD EFTER URSPRUNGSHANDLING FRÅN MELKER ANDERSSON
ARKITEKT OCH INGENJÖRSBYRÅ 1977-06-07

XREF: ..\A-medeltirningar\A-40-P-100.dwg ..\A-medeltirningar\stiplan 2017.dwg

LAGER: SB11

BET	ANT	ÄNDRING AVSER	DATUM	SIGN
RELATIONSHANDLING				
Linköpings Kommun				
KV. NAVBANDET 2				
INDUSTRIBYGGNAD				
Sonark Arkitektkontor AB				
<small>Klostergatan 12 582 23 Linköping tfn 013-25 44 80 fax 013-13 11 04 www.sonark.se</small>				
UPPDRAG NR 0943	RITAD/KONSTR AV FK	HANDLÄGGARE GM		
DATUM 2020-04-07	ANSVARIG GM			
PLAN 1, ENTRÉPLAN				
SKALA 1:150	NUMMER A-40-1-100	BET		

PLO: 2020-04-07 12:14 G:\0943-1\SAN\SAC\0943\A-PILOTIRNINGAR\A-01-100.DWG FRIDÅ KÄRLESSON