


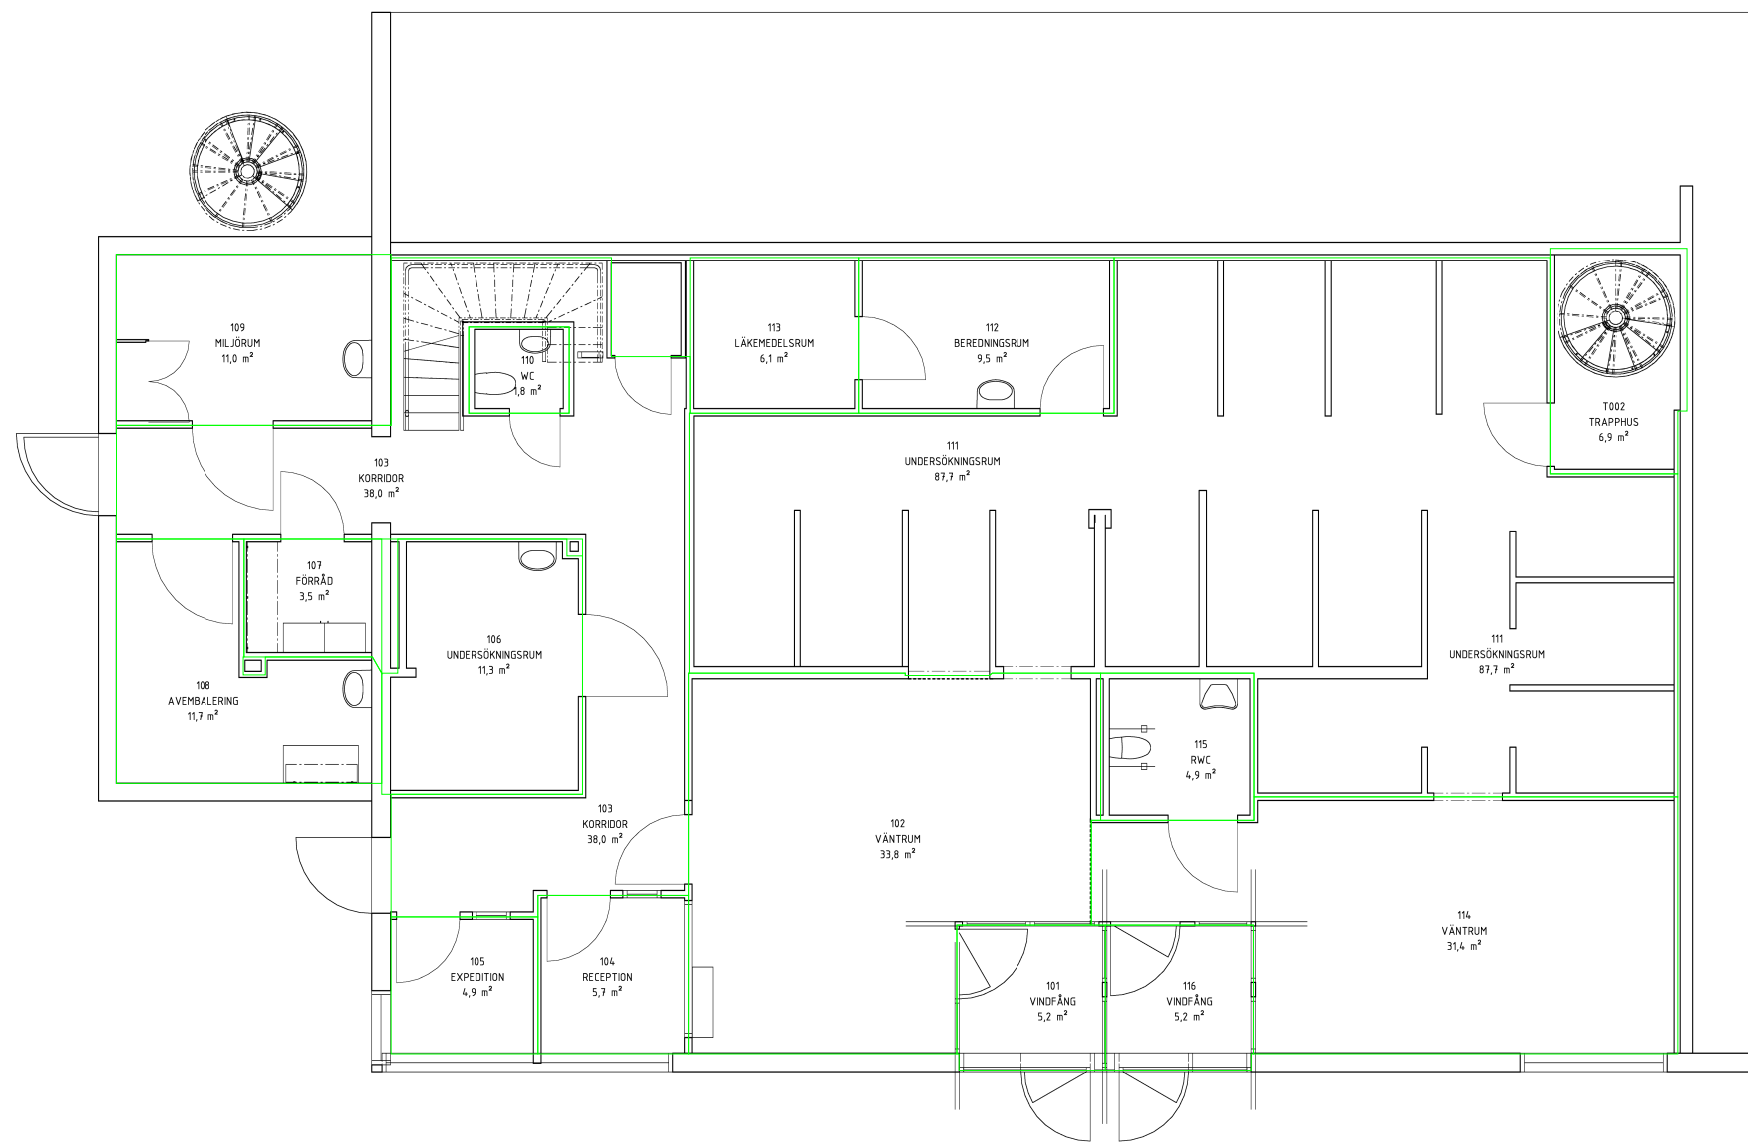

PLATS FÖR ORIENTERINGSPÅL

RELATION

VACCINATIONSENHET NKPG



DATUM 2023-11-15 09:45:25

FÖRST A1

SKALA 1 : 50

FASTIGHET 337

HUS 001

PLAN 01

BYGGSKISS

AM_337001YTA011

BYGGSKISS

AM_337001YTA011