


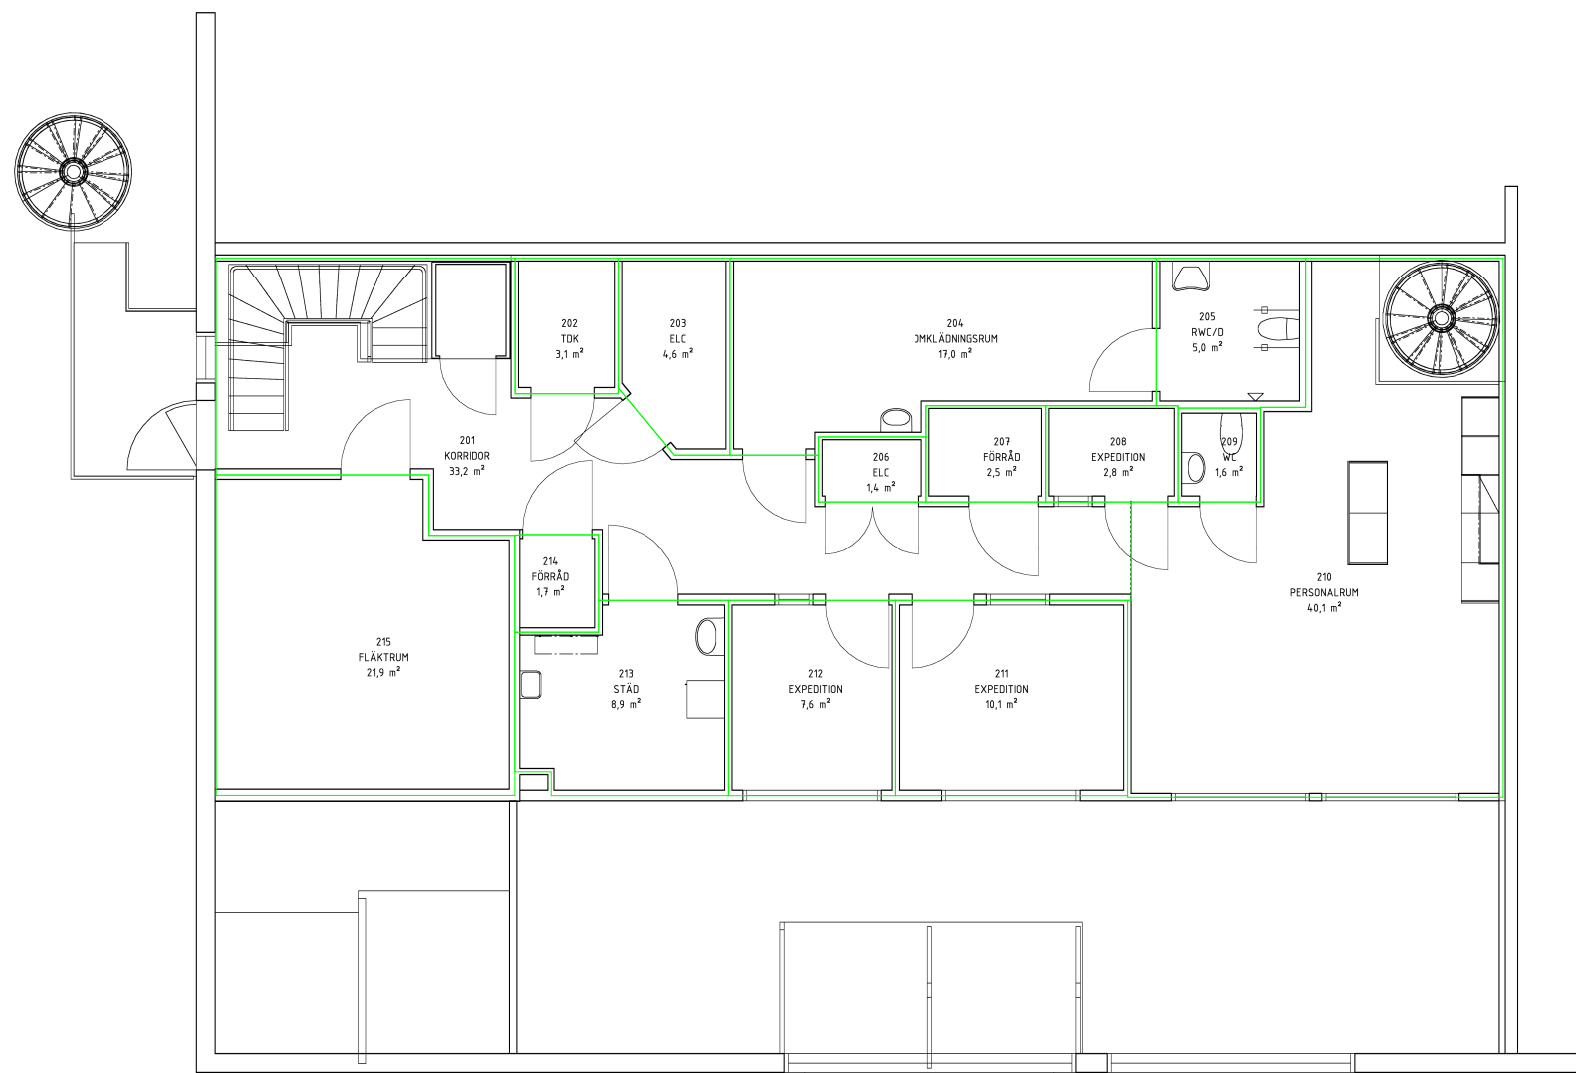

PLATS FÖR ORIENTERINGSPÅR

RELATION

VACCINATIONSENHET NKPG



SKATT
2023-11-15 09:45:41

FORMAT
A1

SKALA
1 : 50

FASTIGHET 337

HUS 001

PLAN 02

BYGGENUMMER
AM_337001YTA021