


FÖRKLARINGAR

----- = BRANDCELLSGRÄNS

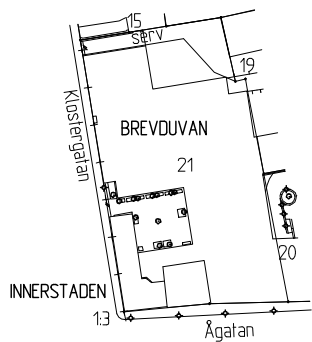

ÖVERSIKTSPLAN

URSPRUNGSRITNINGEN ÄR DIGITALISERAD
AV CADITMA AB I AUGUSTI 1998 SAMT
INLEDNING FRÅN UNDERLAG FRÅN
BYGGVÄSTA 1990.10.30 REV. H 92.05.27

BET	ANT	ANDREAS AVZÖR	DATE	SEN		
RELATIONSHANDLING						
LINKÖPINGS KOMMUN						
KV. BREVDUVAN 21						
RELATION						
						
KLEVERN <i>Linköping</i>						
Sonark Arkitektkontor AB						
						
Korsvägen 12 882 23 Linköping tel 013-25 44 00 fax 013-13 11 04 www.sonark.se						
UPPDRAGS- 0712	RTAD/KONSTR AV TW/GM	HANDLÄGGARE Eva Carin J				
DATUM 2009-08-10	ANSVARE					
PLAN 3						
SKALA 1:100 (A1) 1:200 (A3)	NIPPER A-40.1-03					
					BET	

0 5 10 m