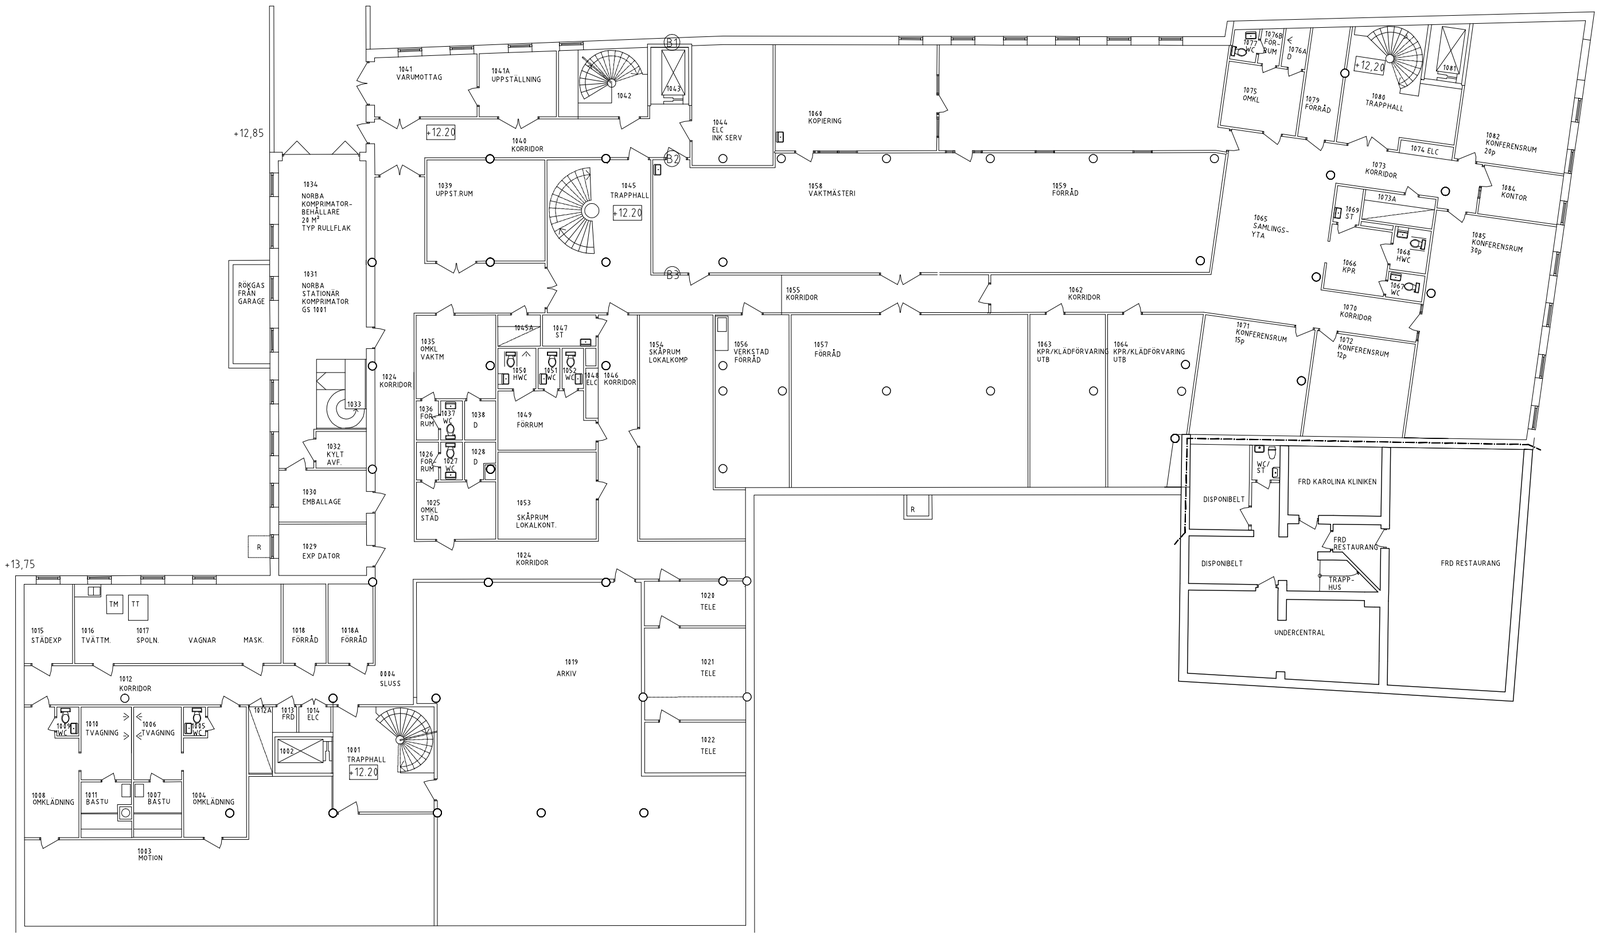

FÖRKLARINGAR

BRANDCELLSGRÄNS

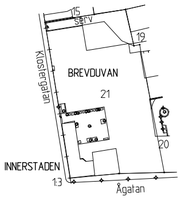

ÖVERSIKTSPLAN

0 5 10 m

URSPRUNGSRITNINGEN ÄR DIGITALISERAD AV CADITMA AB I AUGUSTI 1998 SAMT INGÅNING FRÅN UNDERLAG FRÅN BYGGVESTA 1990.10.30 REV. H 92.05.27

BET	ANT	ÄNDRINGEN AVSER	DATUM	SIGN

RELATIONSHANDLING

LINKÖPINGS KOMMUN

KV. BREVDUVAN 21

RELATION

KLÖVERN Linköping

Sonark Arkitektkontor AB
Klostergatan 12 582 23 Linköping tfn 013-28 44 80 fax 013-13 11 04 www.sonark.se

UPPDRAGNR	RITAD/KONSTR AV	HANDLÄGGARE
0712	TW/GM	Eva Carin J
DATUM	ÄNDRING	
2009-08-10		

PLAN 1

SKALA	NUMMER	BET
1:100 (A1) 1:200 (A3)	A-40.1-01	

GEMENSAM DIA. MODELLEN

G:\0712\A-RITNINGAR\RELATIONSHANDLING\A-40.1-01.DWG

5(5)

2009-08-10

PLO

REF: G:\0712\A-modell\fritningar\varP1.dwg

LAGER: SB11