


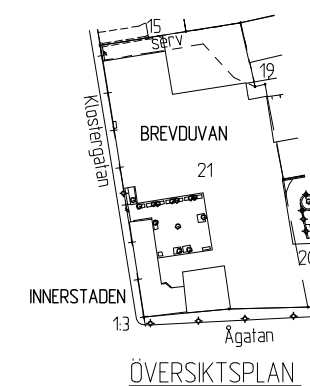

BET	ANT	ANRÖRER AVSER	DATUM	TIDN
RELATIONSHANDLING LINKÖPINGS KOMMUN KV. BREVDUVAN 21 RELATION				
 KLÖVER				
Sonark Arkitektkontor AB				
Kontorsträt 13 582 25 Linköping tel 013-25 44 40 fax 013-13 11 04 www.sonark.se				
UPPGÄRDN 0712	RÅD/GYNSKIR AV TW		HANDLIGGARE Eva Carin	
DATUM 2009-08-10	ANSVARS			
PLAN 4				
SKALA 1:100 (A1) 1:200 (A3)		NUMMER A-40 1-04		

URSPRUNGSRITNINGEN ÄR DIGITALISERAD
AV CADITMA AB I AUGUSTI 1998 SAMT
INCAIDNING FRÅN UNDERLAG FRÅN
BYGGVESTA 1990.10.30 REV. H 92.05.2