


--- = BRANDCELLSGRÄNS

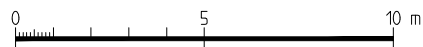

URSPRUNGSRITNINGEN ÄR DIGITALISERAD
AV CADITMA AB I AUGUSTI 1998 SAMT
INCADNING FRÅN UNDERLAG FRÅN
BYGGVESTA 1990.10.30 REV. H 92.05.27

BET	ANT	ANDREAS ÅGÖR	DATUM	SEN
RELATIONSHANDLING LINKÖPINGS KOMMUN KV. BREVDUVAN 21 RELATION				
 KLÖVERN				
Sonark Arkitektkontor AB				
Kontorsgatan 12 602 23 Linköping tfn 013-28 44 80 fax 013-13 11 04 www.sonark.se				
UPPGIFTSNR 0712	RETAD/KONTOR AV TW/GM		HANDLÄGGARE Eva Carin J.	
DATUM 2009-08-10	ANVÄRARE			
PLAN 5				
SKALA 1:100 (A1) 1:200 (A3)	NUMMER A-40-1-05			
				B