

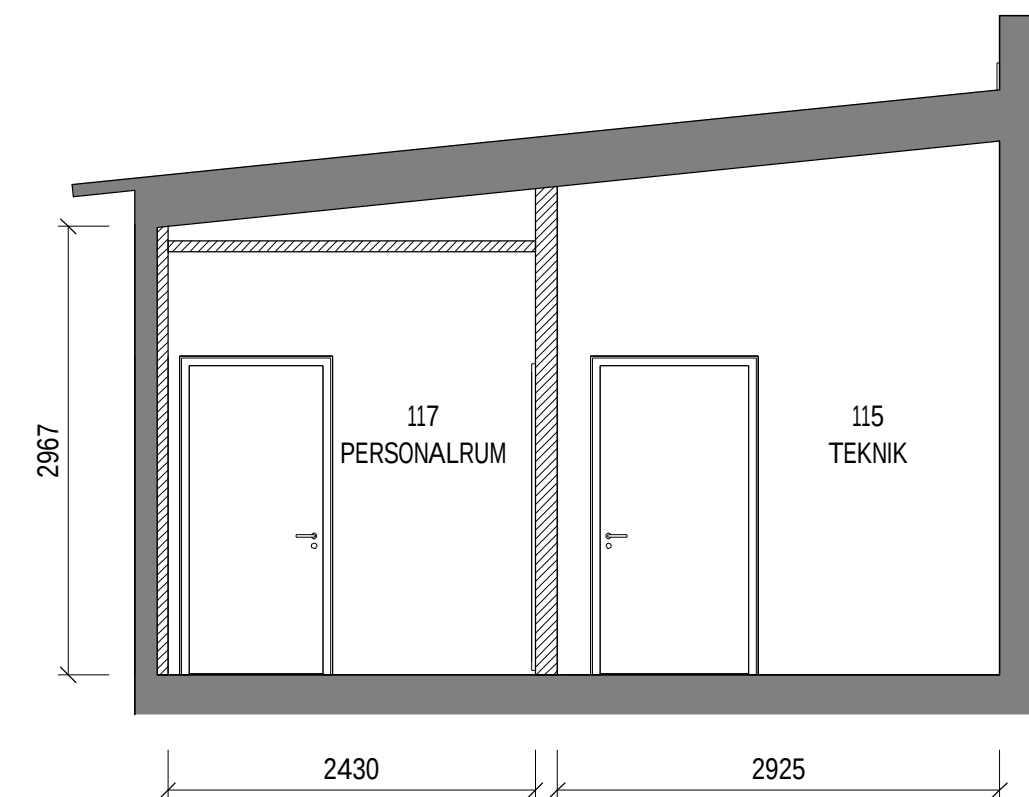


2021-02-19 16:58:18 C:\Users\Fredriksson\Documents\Mjölaren 17_VC_CENTRAL_jasperQMJD.vrt

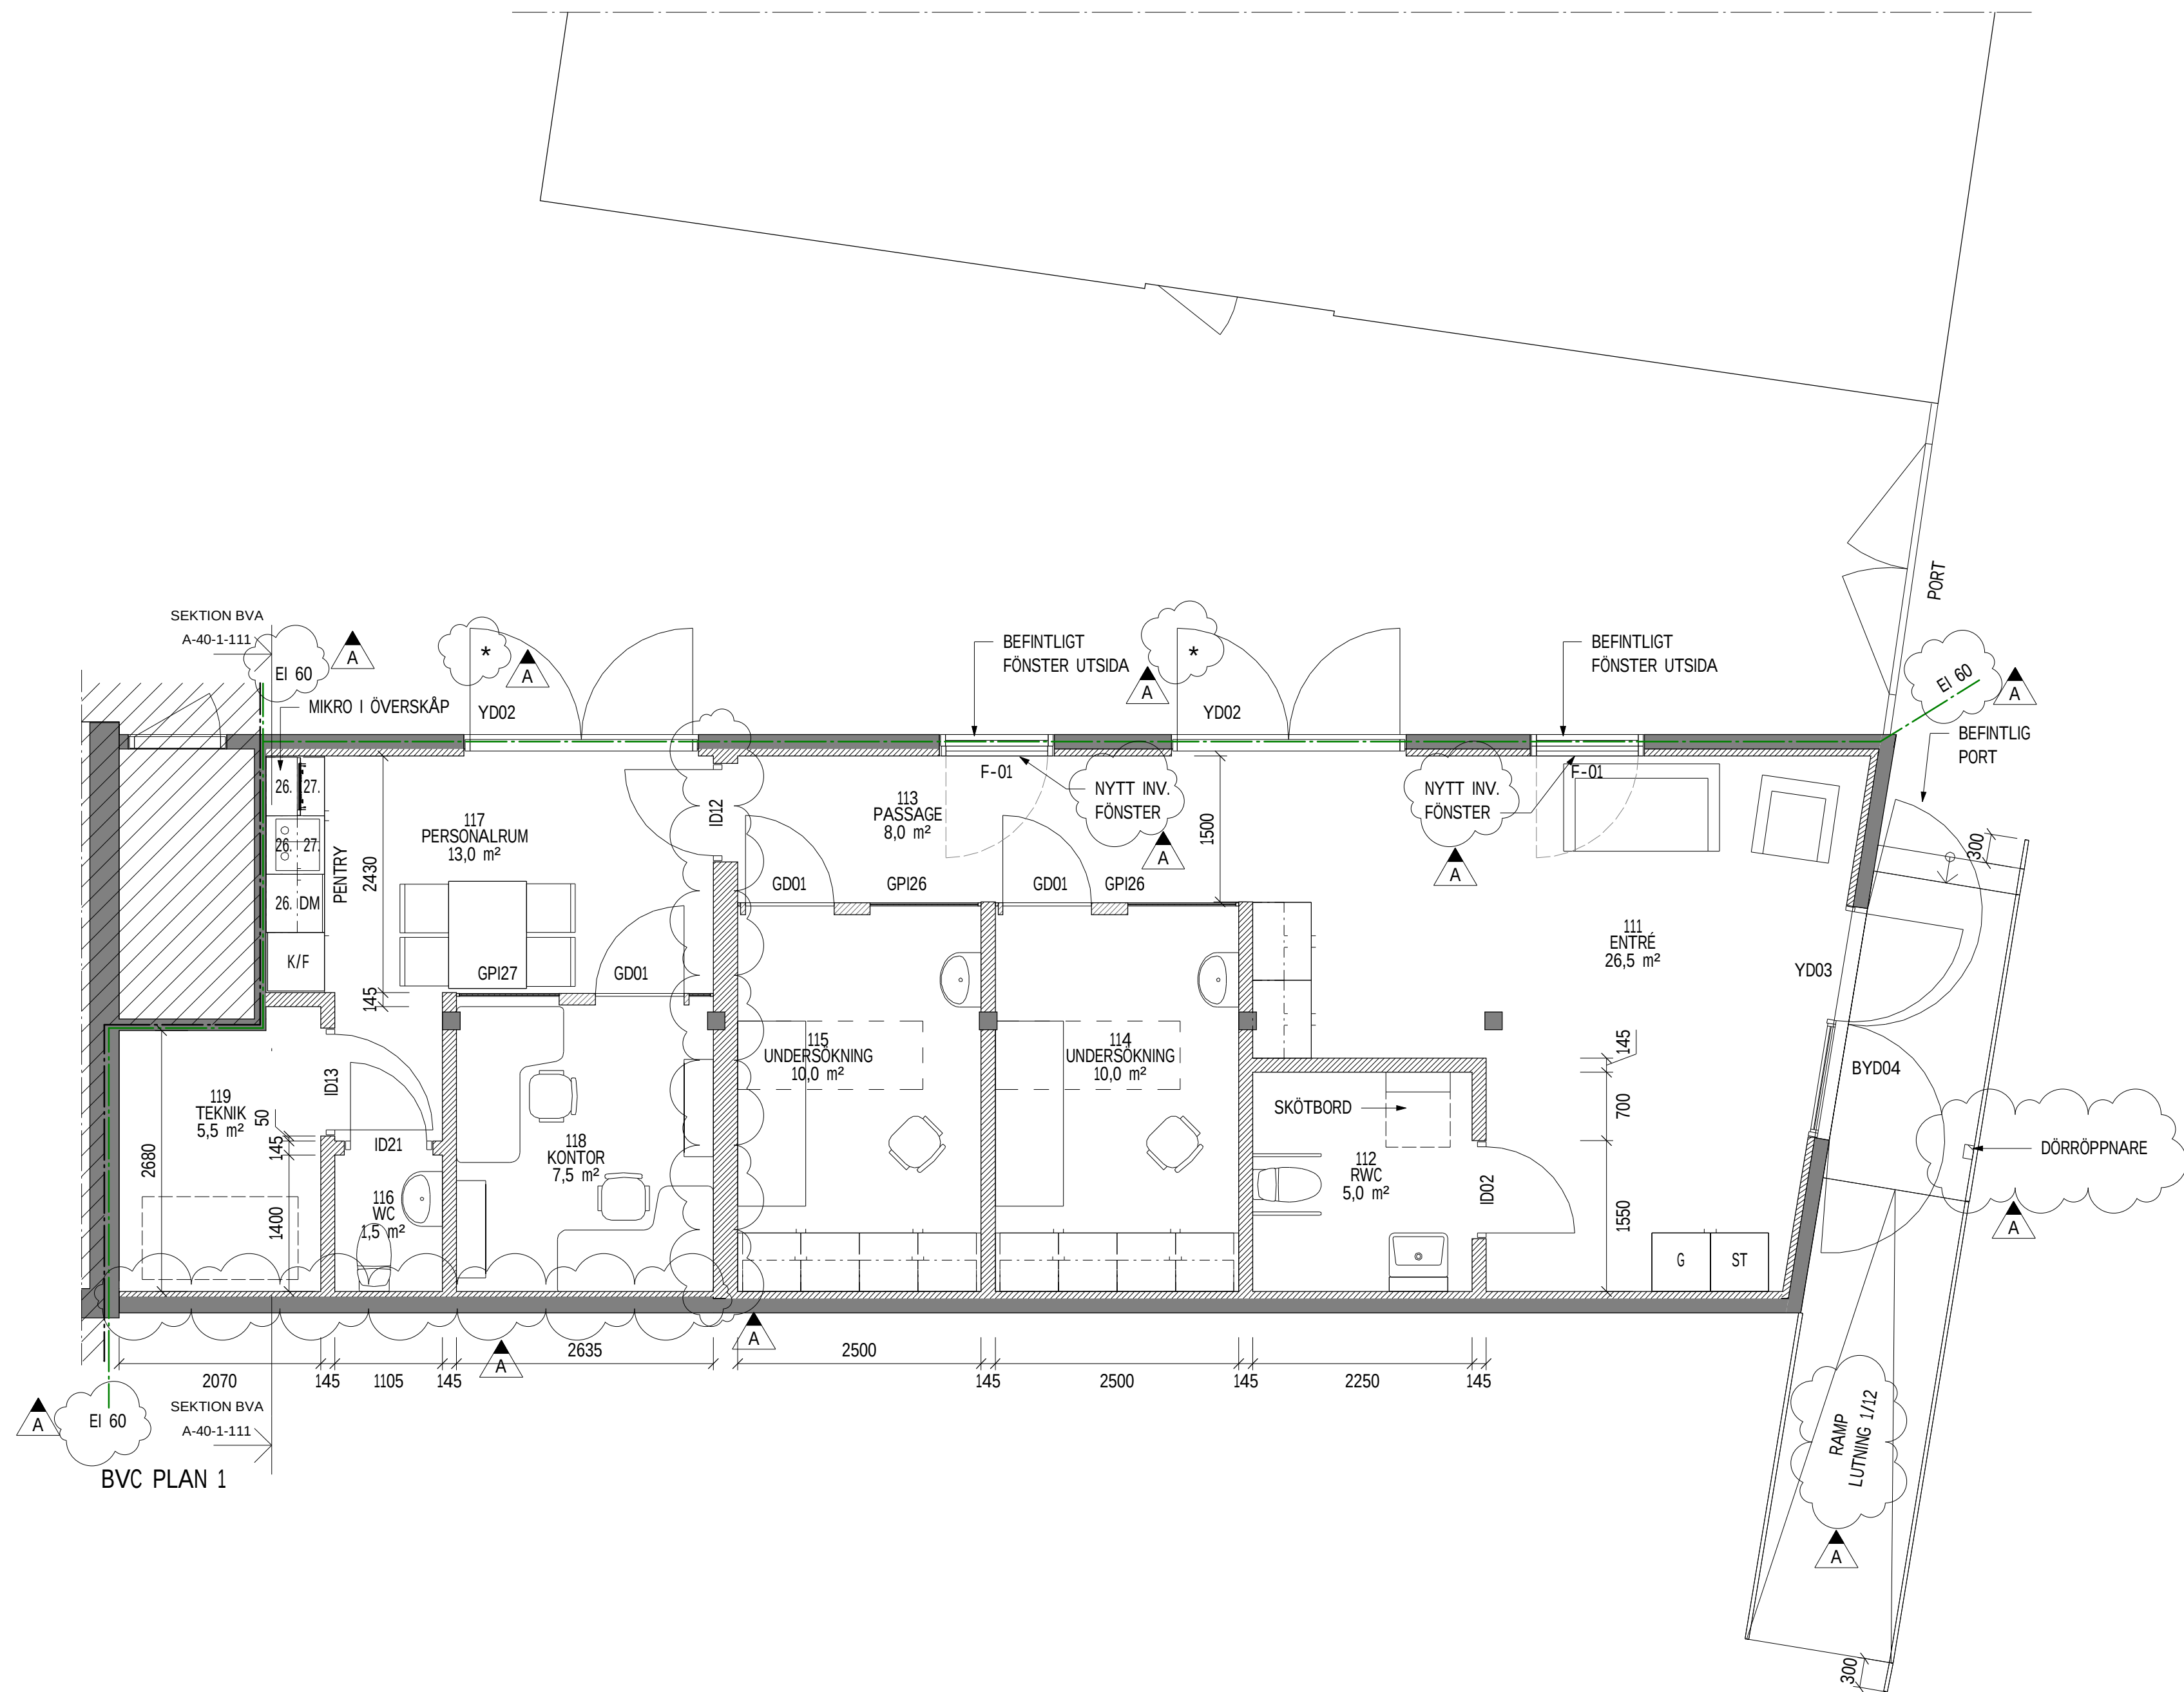

SEKTION BVA

FÖRESKRIFTER OCH FÖRKLARINGAR

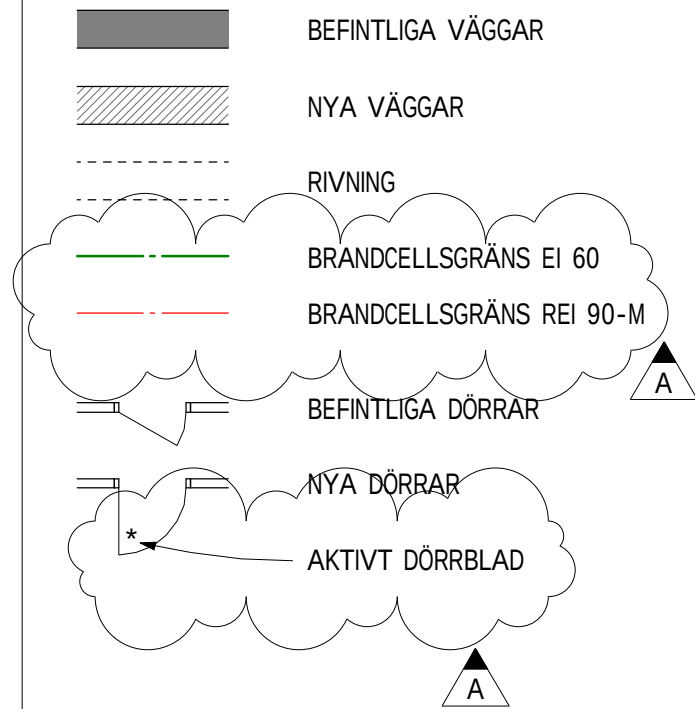

HÄNVISNINGAR

SITUATION A-01-1-101 (SITUATIONSPLAN)
PLANER: A-40-1-101 (PLAN 1, VÅRDcentral)
A-40-1-111 (PLAN 1, BARNVÅRDcentral)

FFU

FREDRIKSSON
arkitektkontor ab
Skolgatan 1A 602 25 Norrköping 011-10 00 66
www.fredrikssonarkitektkontor.se

ANSVARIG
SL
EG
RITAD/KONSTR AV
EG
DATUM
2021-01-14

A	ENL. PM-1	ÄNDRINGEN AVSER	DATUM	SGN
BET				
MJÖLNAREN VÅRDcentral				
MJÖLNAREN 17, NORRKÖPING				
OMBYGGNAD				
BARNVÅRDcentral PLAN OCH SEKTION-				
NYTT				
SKALA	NUMMER	BET		
A1 1:50 A3 1:100	A-40-1-111	A		

Skala 1:50
0 1 2 3 5 m