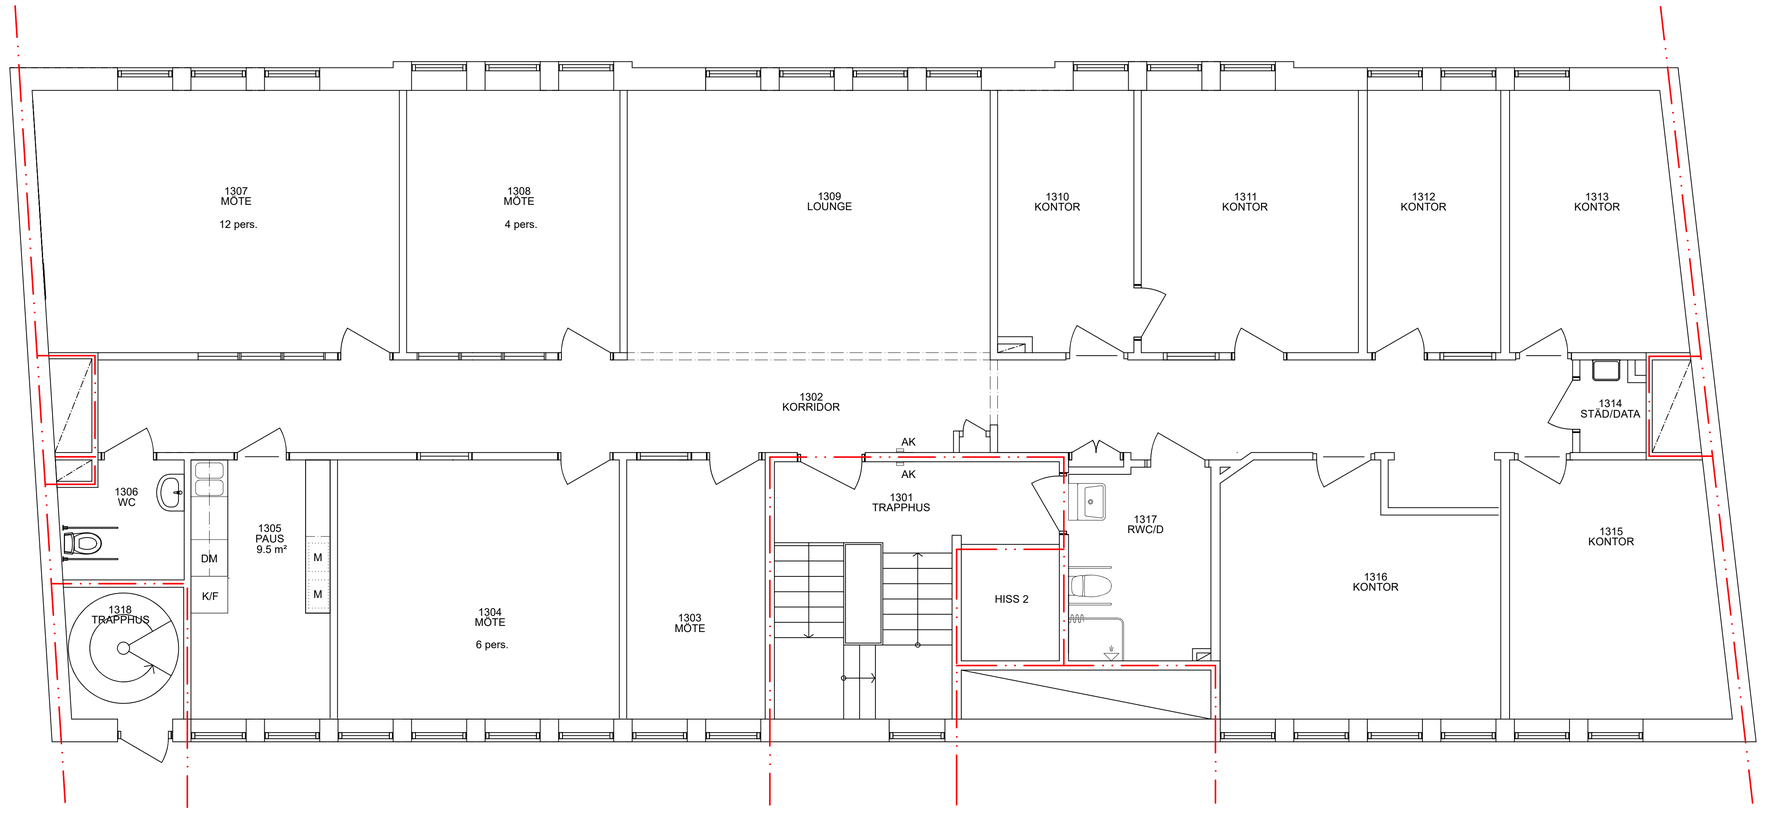


PLAN 3

SKALA 1:50

0 1 2 5

METER

XREF$1%XREFS1??

BET	ÄNDRINGEN AVSER	DATUM	SIGN

RELATIONSHANDLING

ABF

KC FASTIGHETER

KRON & KARLSSON

A	KRON & KARLSSON	TEL 013-35 14 70
K		TEL
E		TEL
V		TEL
B		TEL
AK		TEL

UPPDRAG NR	RITAD AV	HANDLÄGGARE
XXXX	RICHARD SELVIN	
DATUM	UPPDRAGSLEDARE	ANSVARIG ARKITEKT
2026-06-25		

BADHUSGATAN 8
PLAN 3, BEFINTLIGT UTSEENDE

SKALA	NUMMER	BET
A1, 1:50 A3, 1:100	A-40-P-004-P	