




CASTELLUM

Adress: Fridhemsgatan 2
Fastighetsbeteckning: Kv Basen 10, Örebro
Plan: 02
Lokaltyp: Kontor



Förklaringar

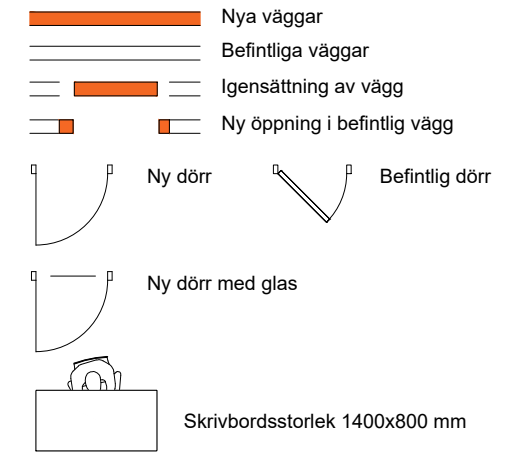


- MU Väggskap förberett för microvågsugn
- KM Förberett för vattenansluten kaffemaskin
- VM Förberett för vattenmaskin
- DM Diskmaskin
- K/F Kylskåp/Frys
- GP Nytt glasparti

Denna ritning bygger på ett äldre ritningsunderlag.
Ingen detaljmätning har utförts.
Avvikelser kan förekomma

Ingen brand- och eller
ljudutredning är utförd på
denna skiss

- Kontorsyta
- Möte/Konferens/Samtal
- Pentry/Lounge
- Allmänna ytor
- WC/RWC/Dusch/Städ
- Förråd/Teknik

Skala 1:100/A3

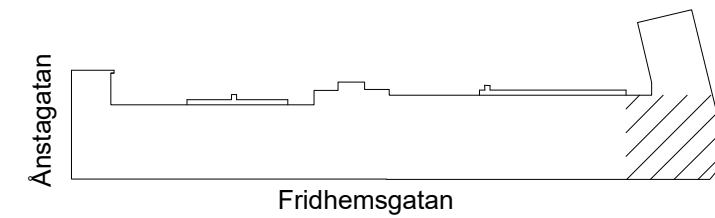

Orienteringsfigur
Ej skalenlig

VEKTOR

ARKITEKTUR

2026-06-01