





Förklaringar

-  Nya väggar
-  Befintliga väggar
-  Igensättning av vägg
-  Ny öppning i befintlig vägg
-  Ny öppning i befintlig vägg
- MU Väggskaåp förberett för microvågsugn
- KM Förberett för vattenansluten kaffemaskin
- DM Förberett för diskmaskin
- GP Nytt glasparti typ Flex glassline el. likv.
- NYTT F Nytt fönster

-  Ny dörr
-  Befintlig dörr
-  Ny dörr med glas

Denna ritning bygger på ett äldre ritningsunderlag.
 Ingen detaljmätning har utförts.
 Avvikelser kan förekomma


Ingen brand- och eller
 ljudutredning är utförd på
 denna skiss



Förklaringar

-  Kontorsyta
-  Möte/Konferens/Samtal
-  Pentry
-  Kommunikations/tribnigt
-  WC/RWC/Dusch/Städ
-  Föreläs/Lager/Butik/Tenik

Skala 1:100/A3

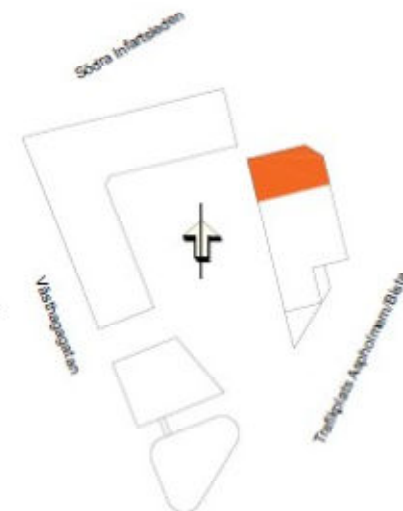

Orienteringsfigur
 Ej skalenlig