
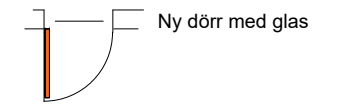
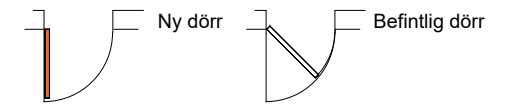


Förklaringar

-  Nya väggar
-  Befintliga väggar
-  Igensättning av vägg
-   Ny öppning i befintlig vägg

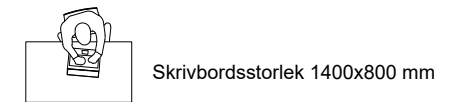

- MU Väggskåp förberett för microvågsugn
- KM Förberett för vattenansluten kaffemaskin
- GP Nytt glasparti typ FLEX Glassline el. likv. bredd enl. plan


 
 





Denna ritning bygger på ett äldre ritningsunderlag.
 Ingen detaljmätning har utförts.
 Avvikelser kan förekomma


Ingen brand- och eller
 ljudutredning är utförd på
 denna skiss



Förklaringar

-  Kontorsyta
-  Möte/Konferens/Samtal
-  Pentry
-  Kommunikationsyt/orövrigt
-  WC/RWC/Dusch/Städ
-  Förråd/Teknik

Skala 1:100/A3

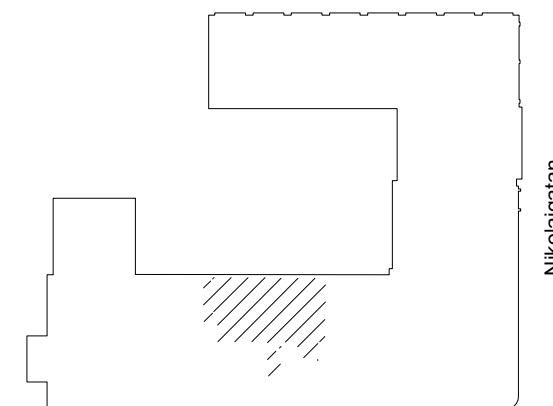

Fabriksgatan

Orienteringsfigur
 Ej skalenlig

