



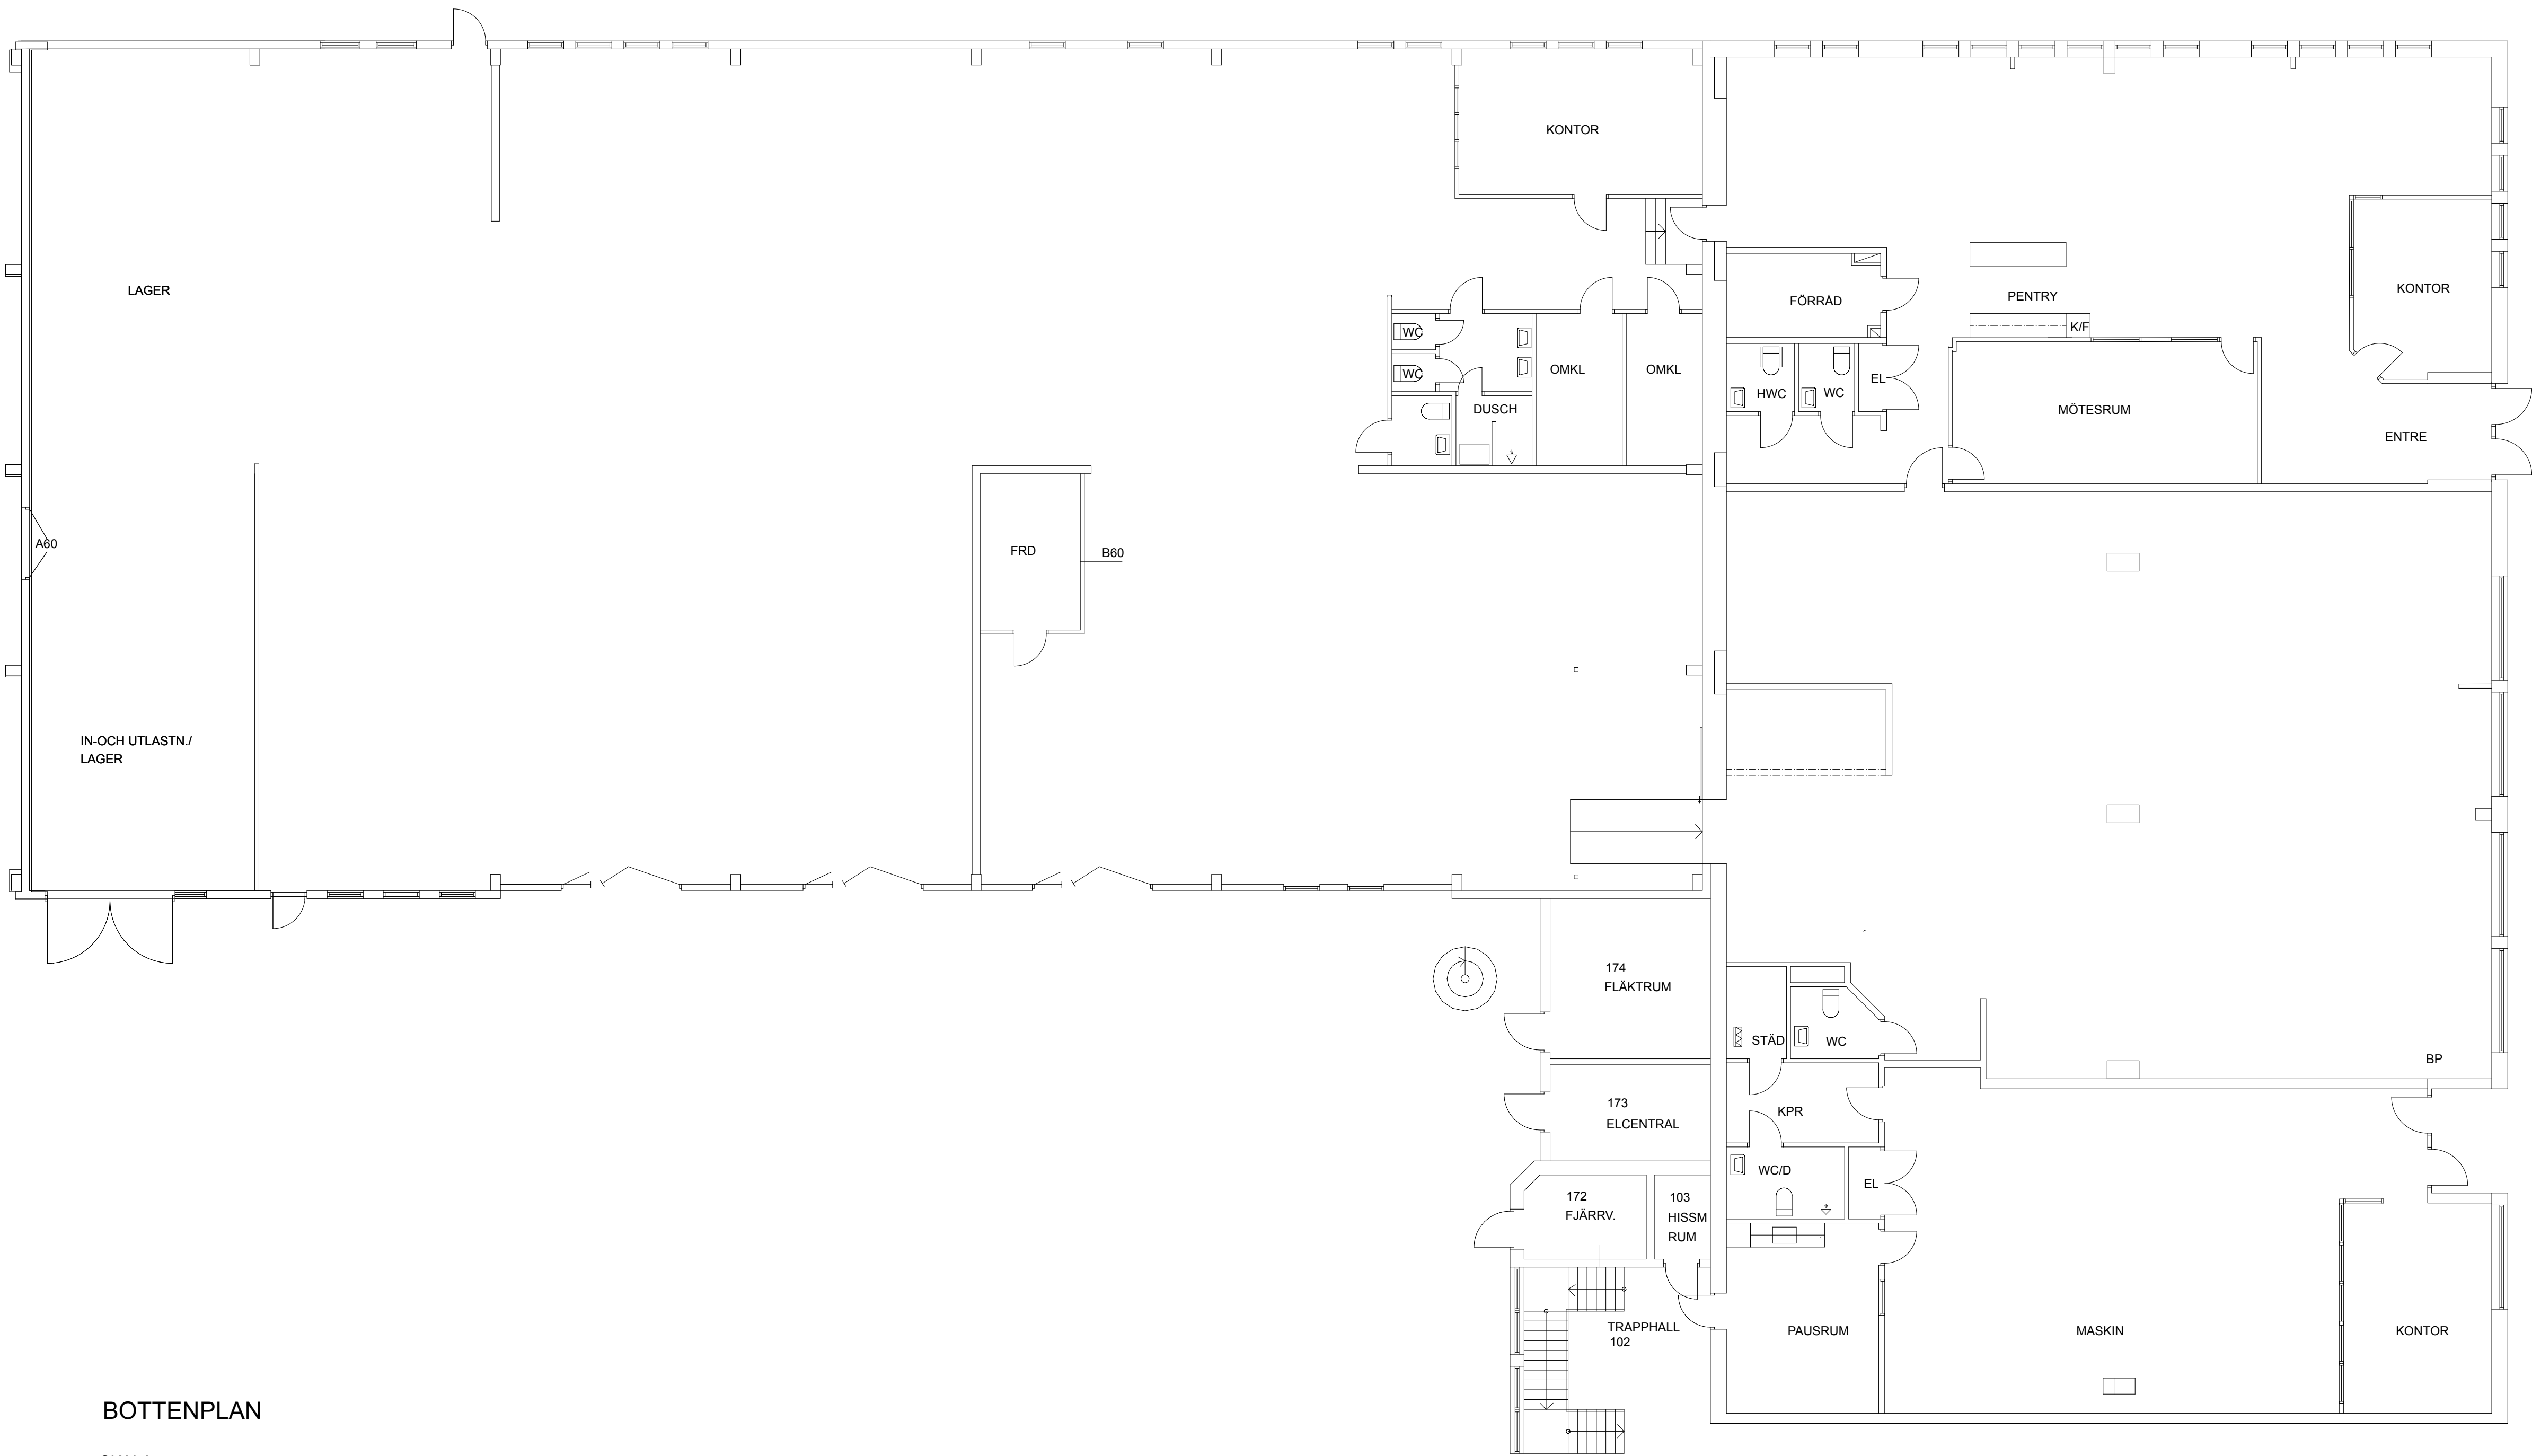

BOTTENPLAN

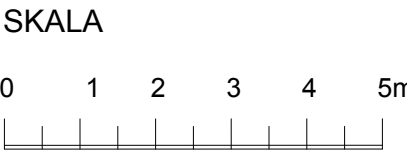

A	UPPDATERING	260715	RD
REV	ÄNDRINGEN AVSER	DATUM	SIGN.

RELATIONSRTNING

OMRÅDE BERGA HELSINGBORG
RUNDGÅNGEN 30A + 30B

A	RUMDESIGN Arkitekter AB	0708 144655
ANSVARIG	RITAD/KONSTR AV	HANDLÄGGARE
RD	RD	RD
UPPDRAG NR	DATUM	KST NR
302013	2023-10-02	302013

RUSTNINGEN 1
HUS 1
BOTTENPLAN - del av
KONTORSLOKALER

SKALA	PROJ NR	NUMMER	REV.
A1 1:100 A3 1:200	302013	A-40-1-1110	-