


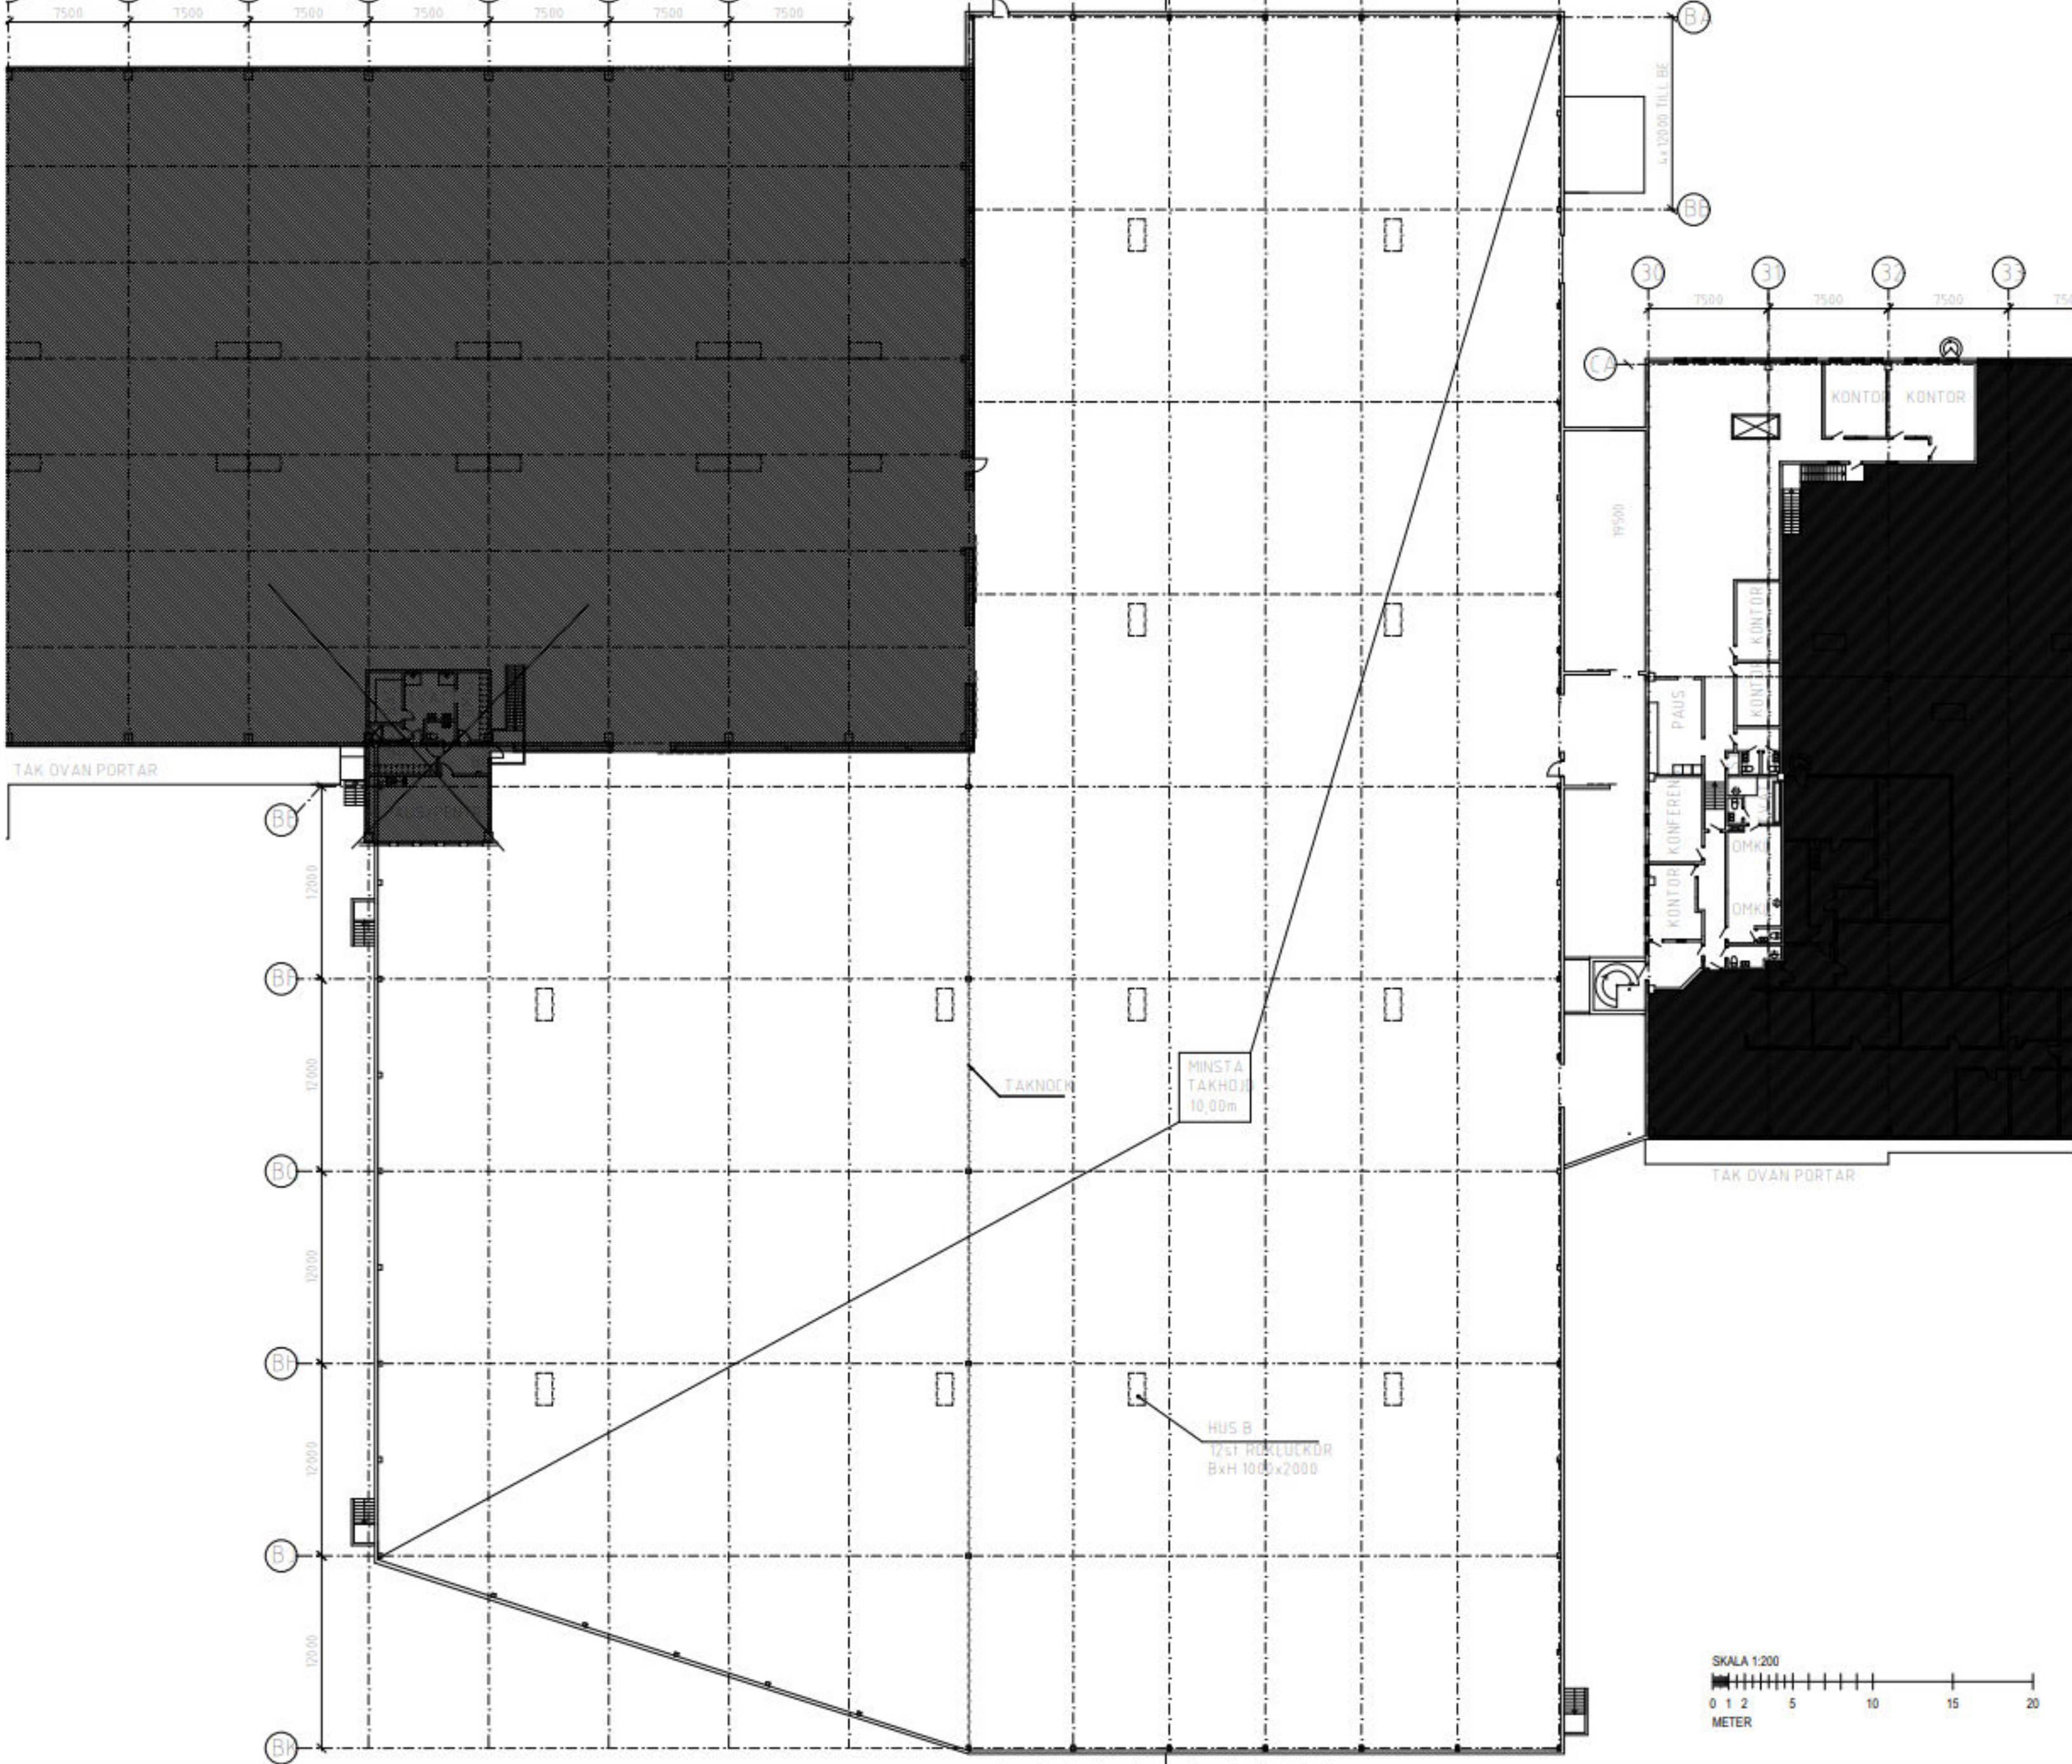

FÖRKLARINGAR

FÖRESKRIFTER

se rithing: A-40-1-100

A	Tillgänglighetsanpassning anpassas till plan 1	2020-10-30	HT
BET	ANDRINGS AUSEN	DATUM	Sign

TIDSBEGRÄNSAT BYGGLOV

TRANSPORTGATAN 17 - HUS B

(PLATS FÖR ORIENTERINGSFIGUR)

KROOK & TJÄDER

Prinsgatan 12, 413 05 Göteborg
Tel : 031-704 17 30
www.krooktjader.se

UPPRÄDD OVR	REDAJ AV	HANDLÄGGARE
2020-10-30	HT	Hanna Thyberg
DATUM	ANSÖKAN	
2020-10-01	HT	

BACKA 107.4

Ändrad användning av lokal

Hus B, Plan 2, Befintligt utseende

SKALA A1	NUMMER	BET
1:200	A1	A
1:400	A3	

A-40-1-200