


RELATIONS RITNING

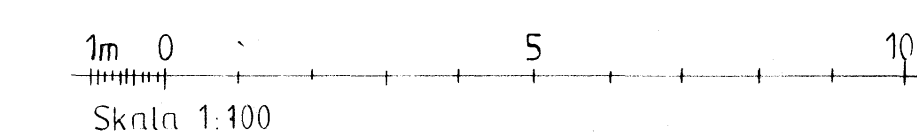

BYGGLOVSHANDLING

REG			ANT	REGISTRERINGENS AVYR		SIGN	DATUM
efem arkitektkontor Arkitekt Jön Sacks & Co Brogatan 2 413 01 Göteborg 031 - 17 84 60 kv HÄSTEN OLSKROKEN 14:2 I GÖTEBORG HUS B							
RITAD KONSTR AV		GRÄNSKAD AV		ARBETSNUMMER			
GÖTEBORG 4 FEBR 1997		47					
Anker Engman							
KOD TYP POS				RITNINGSNUMMER			
				A2:1			
				REC			