


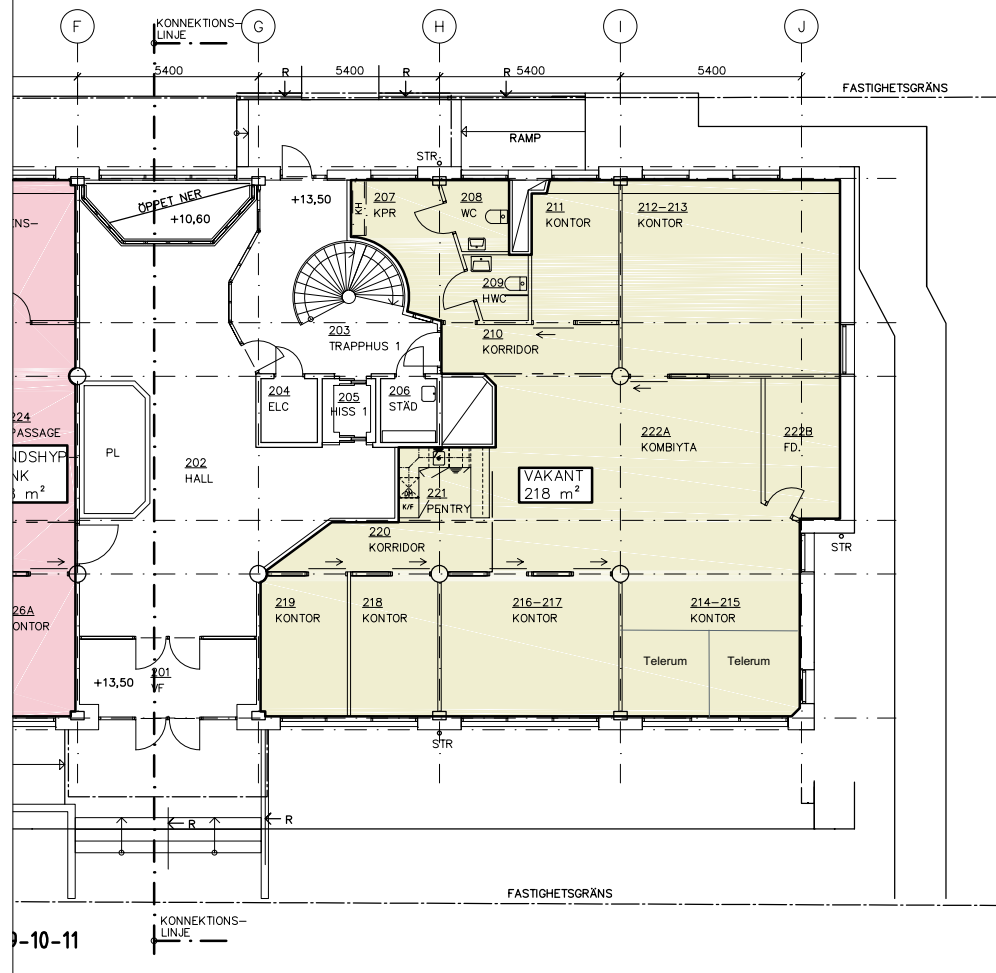

2010-11

RELATIONSITNING

GÅRDA 19:10, FABRIKSGATAN 13
PLAN 2, ENTRÉPLAN, DEL 2

BEFINTLIGT UTSEENDE SKALA A1/ 1:75
A3/ 1:150

KOD/TYP/POS RITNINGNUMMER ANDR BET
A40:202

RITAD/KONSTR AV

J.C.

UPPDRAGSR

DATUM

2019-10-11

BET	ANT	ÄNDRING AVSER	DATUM	SIGN