



Ursprungligt ritad av
Bonne S. Arkitekter

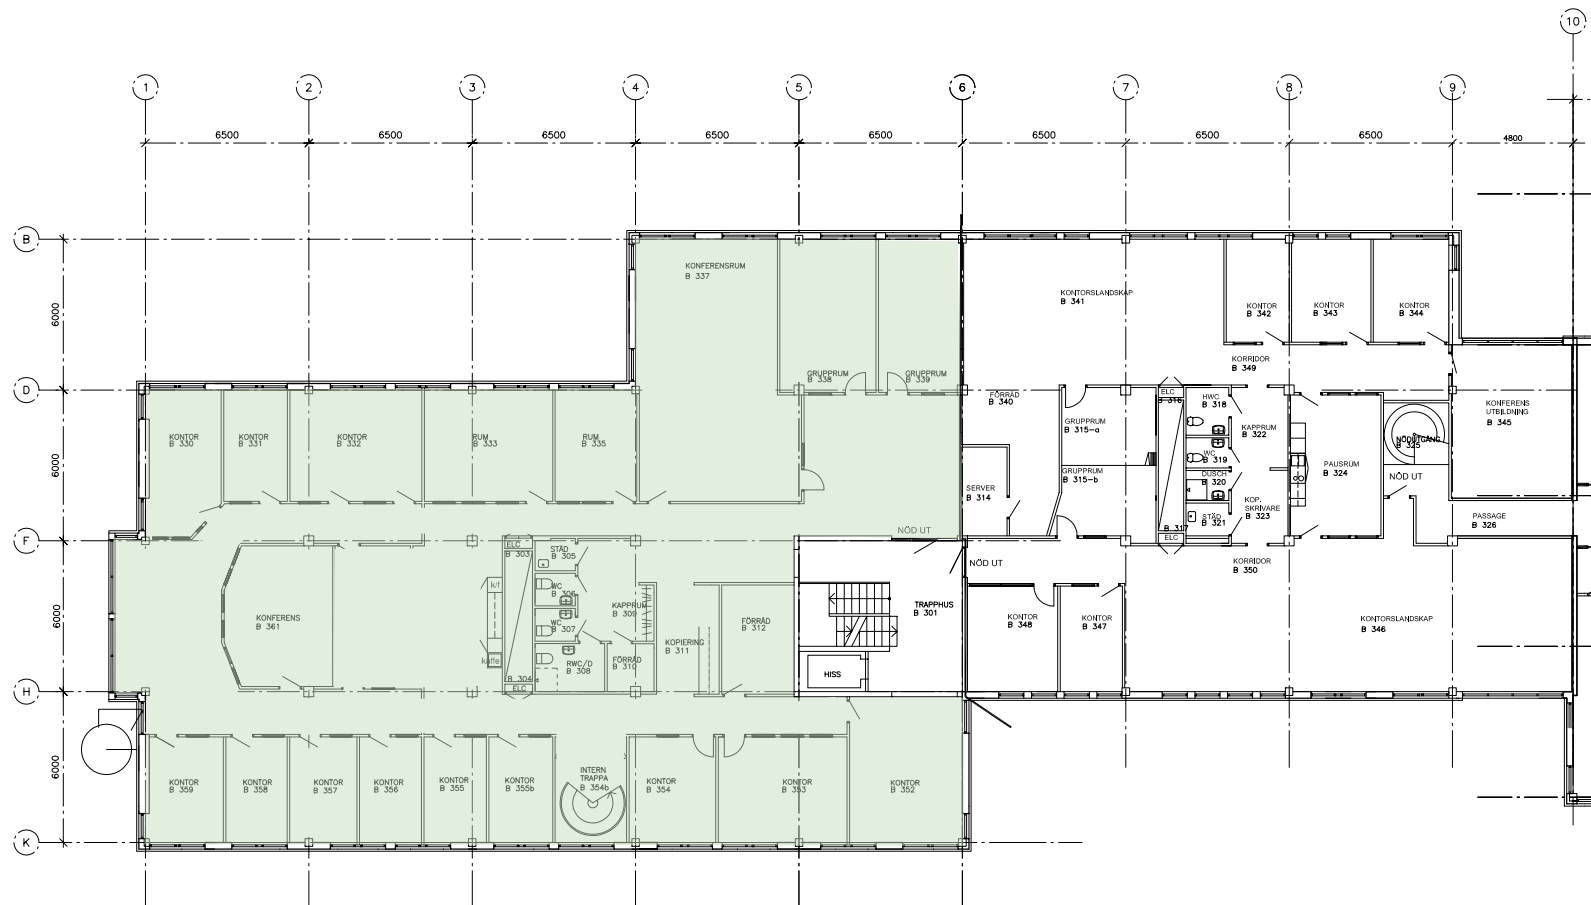

641 kvm, plan 2

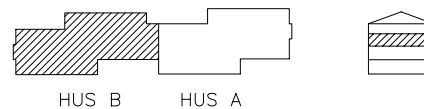

BET ANT	ÄNDRINGEN AVSER	SIGN	DATUM
RELATIONSRTITNING			
August Barks Gata 6 Högsbo 27:7			
		Arkitekterna Krook & Tjäder AB Lärstuguvägen 12 • S-141 05 Gålleberg Fax 031-704 17 31 info@krook.tjader.se www.krook.tjader.se 031-704 17 30	
URSPRUNGSHANDLING AV:			
URSPRUNGS NR 37-015 DATUM 051014	BETÄD AV ANSVÄRIG Stefan Tjäder	HANDLEGGARE AH	
August Barks Gata 6 A - B Översynad av kontorslokaler HUS B plan 2 tr			
SKALA 1:100 A31-200	NUMR A30-1-310		BET

Harry Sjögren AL