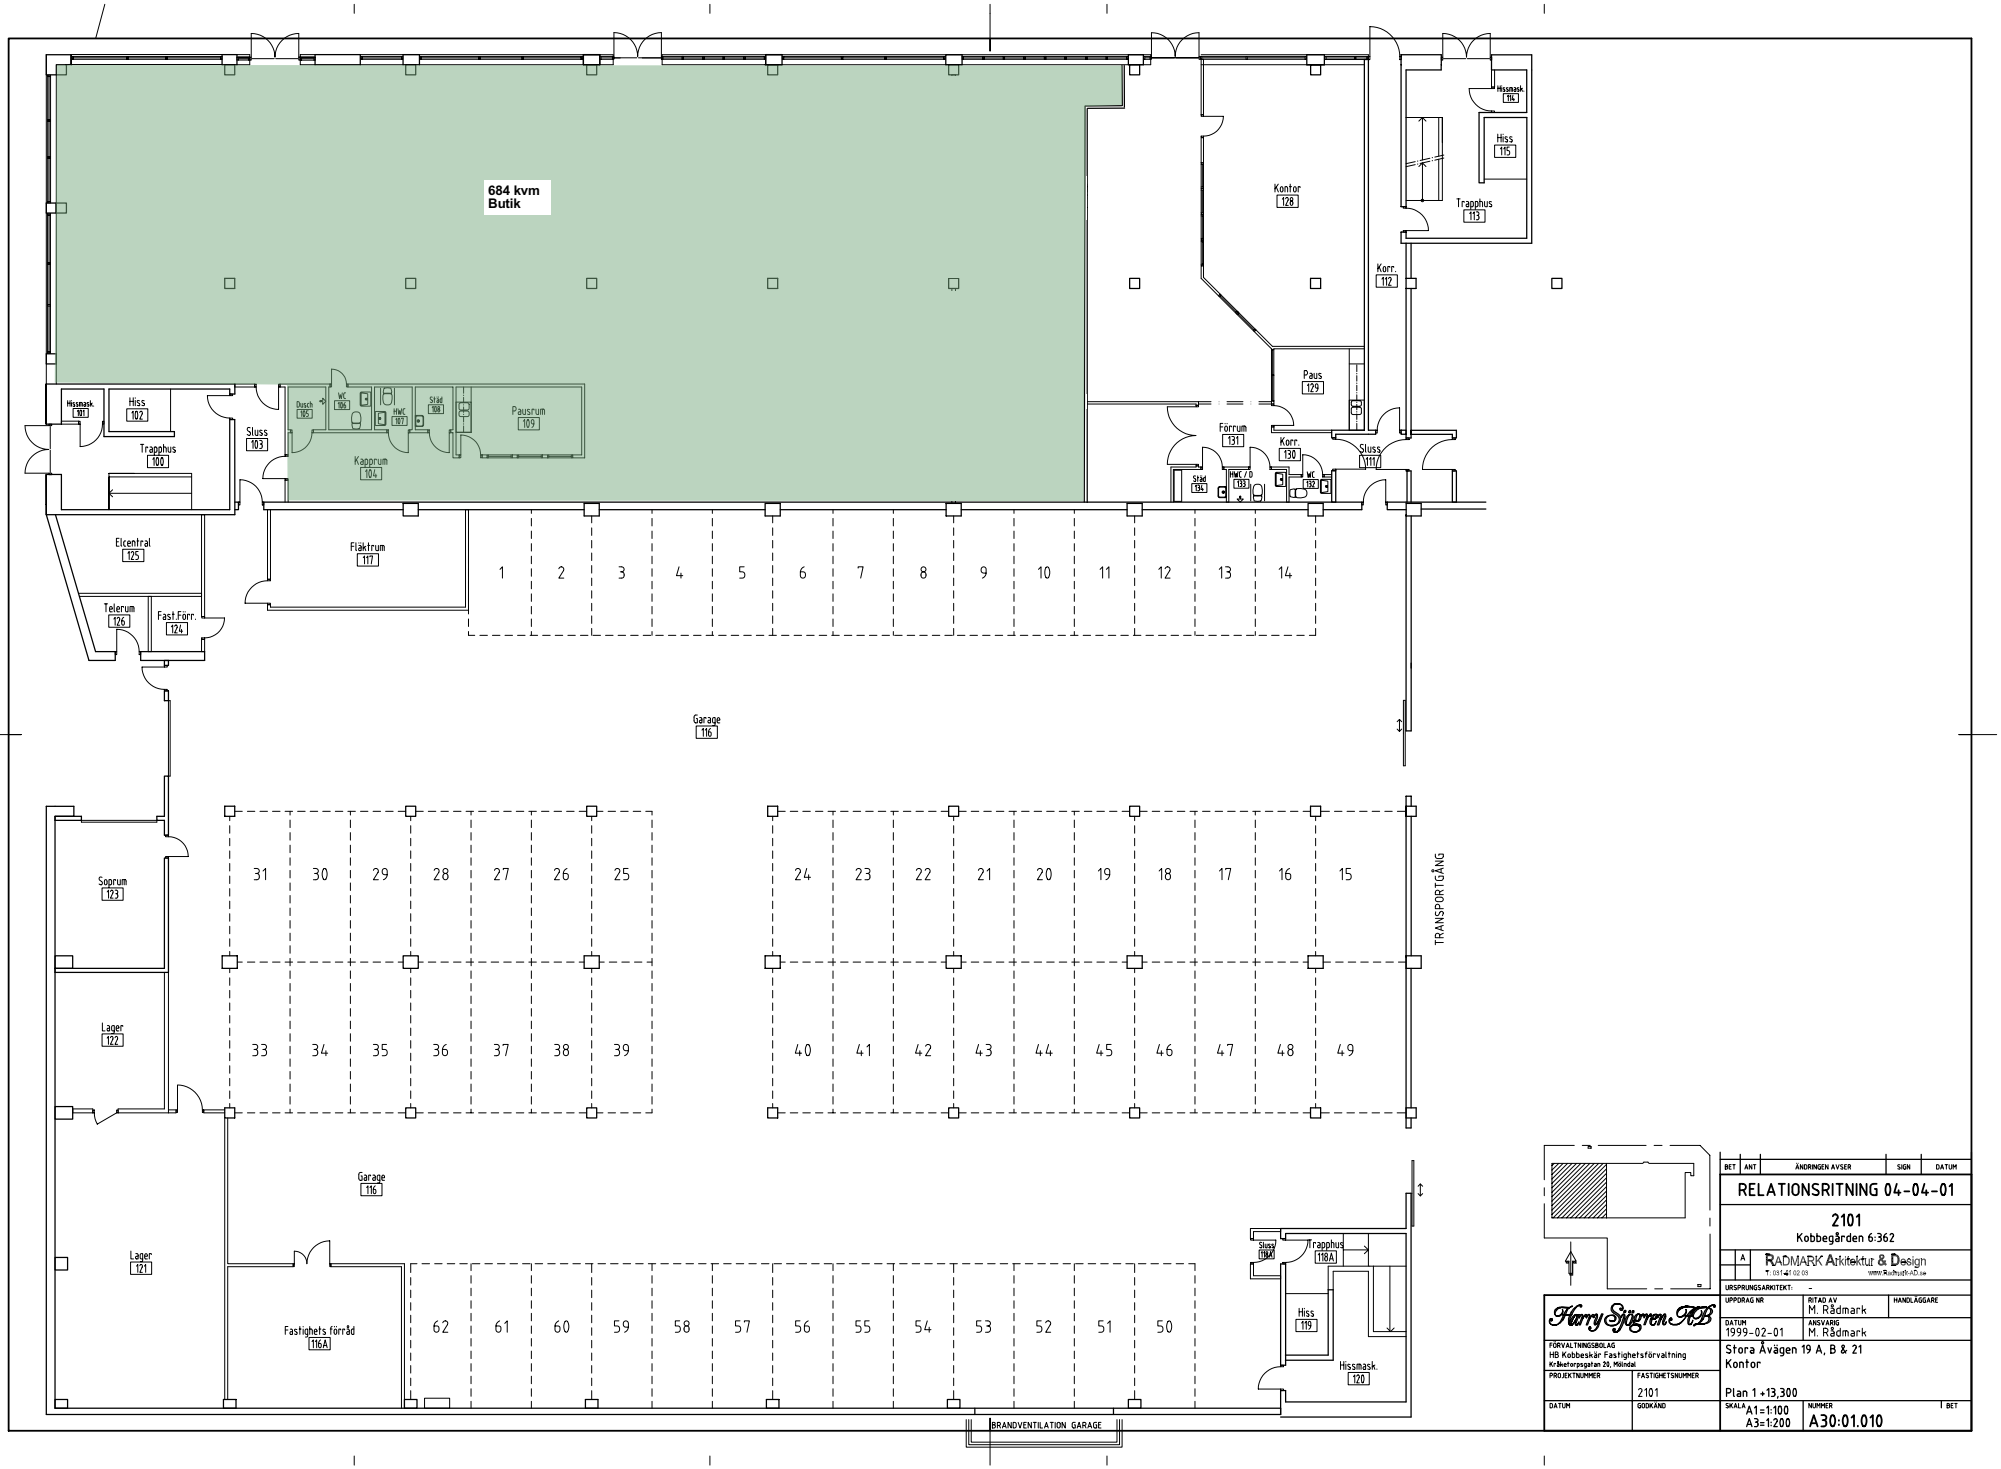

BET	ANT	ÄNDRINGEN AVSER	SIGN	DATUM

RELATIONSRITNING 04-04-01

2101

Kobbegården 6:362

A RADMARK Arkitektur & Design
T: 031-41 02 03 www.Radmark-AD.se

URSPRUNGSARKITEKT: -

Harry Sjögren HB

UPPDRAG NR	RITAD AV	HANDLÄGGARE
	M. Rådmark	
DATUM	ANSVARIG	
1999-02-01	M. Rådmark	

FÖRVALTNINGSBOLAG
HB Kobbeskär Fastighetsförvaltning
Kräketorpsgatan 20, Mölndal

Stora Åvägen 19 A, B & 21
Kontor

Plan 1 +13,300

PROJEKTNUMMER	FASTIGHETSNUMMER
	2101
DATUM	GODKÄND

SKALA	NUMMER	BET
A1=1:100 A3=1:200	A30:01.010	