


OMBYGGNAD
Skala 1:200

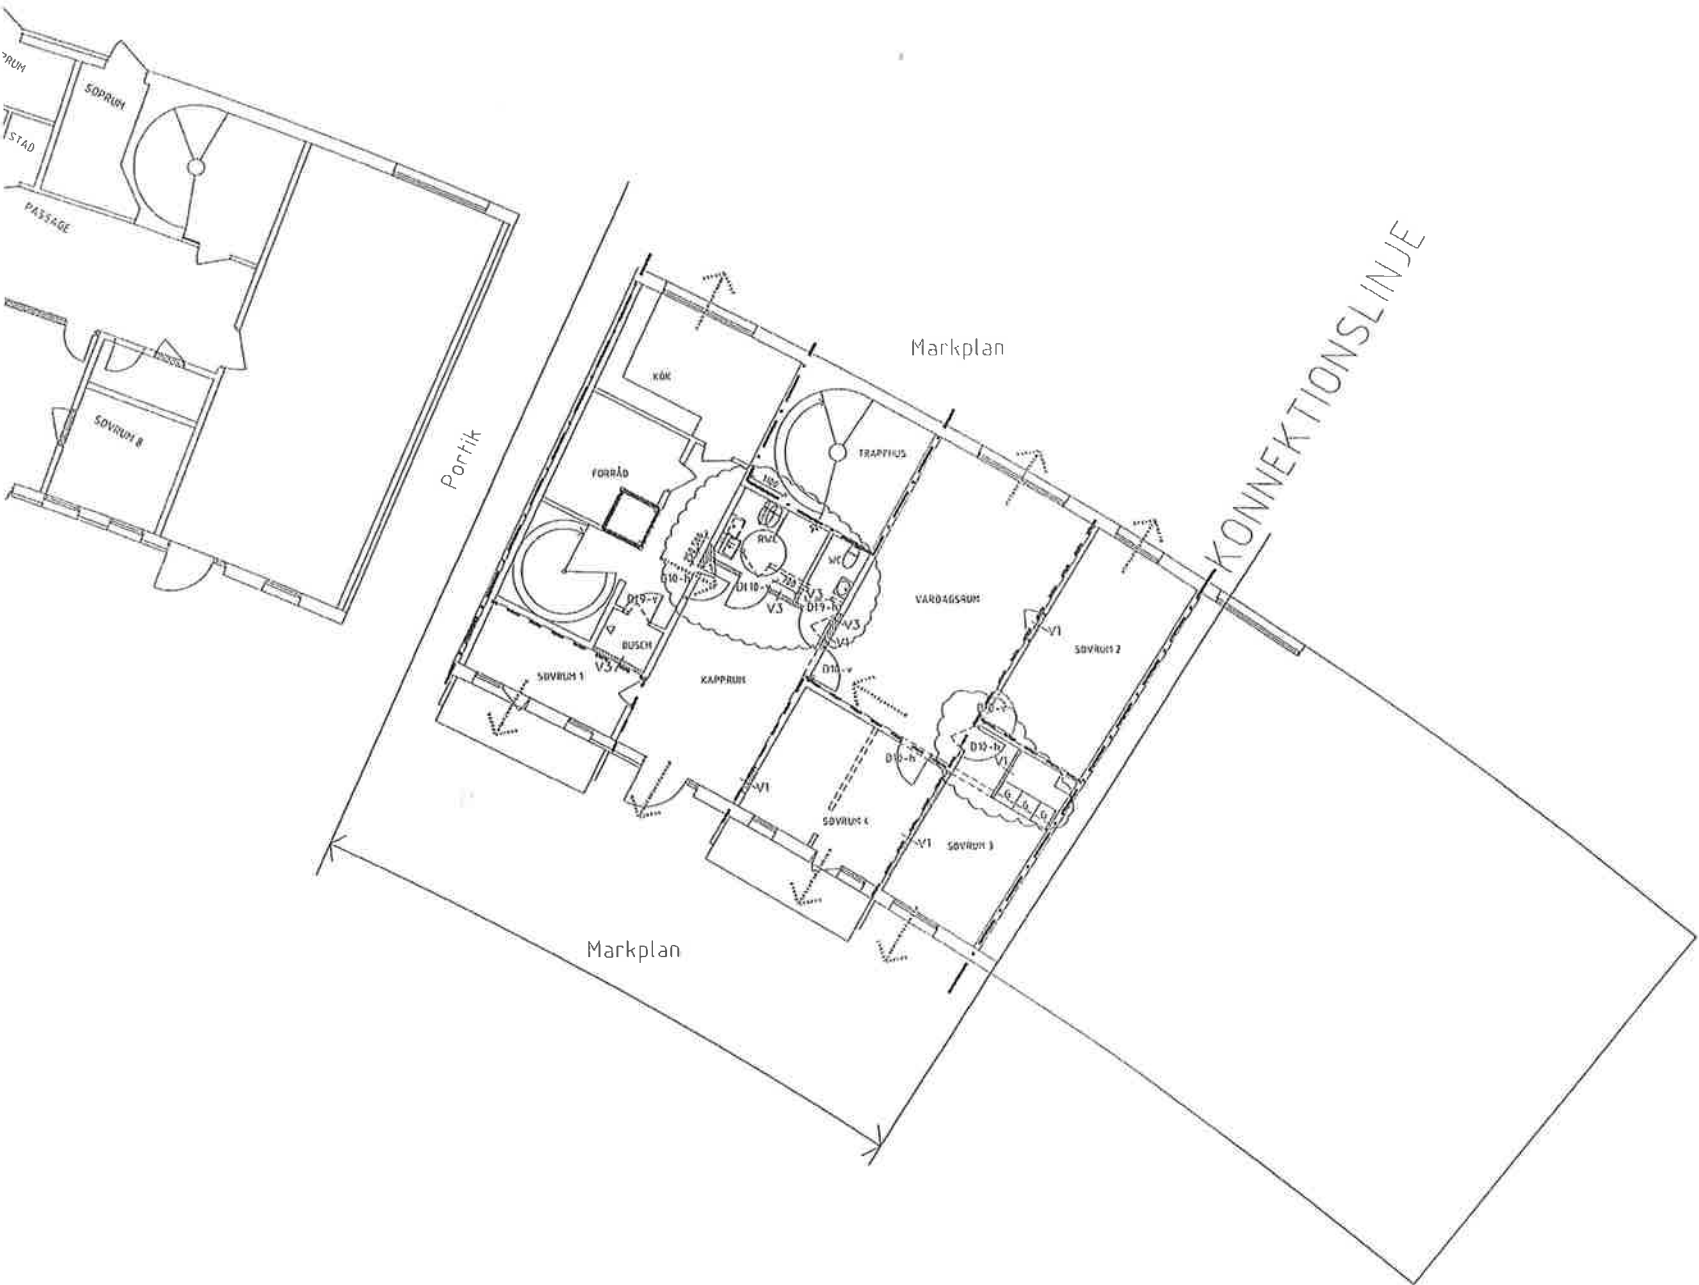

FÖRKLARING BRAND:

- Brandcellsgrans EI60
- Sekundär brandcellsgrans E30 (befintlig)
- Vägländande markering
- Utrymning där vägländande markering inte behövs

FÖRKLARINGAR och FÖRESKRIFTER:

- Ny dörr
- Ny vägg, med väggtypsangivelse
- Vägg som rives
- Bef. dörröppning som rives


Alla mått i mm där annat ej anges.

Alla mått kontrolleras på plats innan beställning, tillverkning och montering.

Denna ritning är upprättad på äldre ritningsunderlag, mått är ej kontrollerade på plats, varför måttaktighet ej kan garanteras.

A	-	Enligt PM 1	20110415	AA
BET	ART	ANDRNINGEN AVSER	DATUM	SIGN

BYGGHANDLING

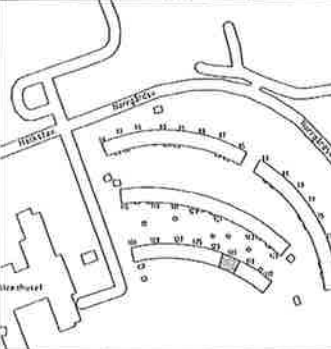

OBJEKTNR	PROJEKTNR	PROJEKTANSVARIGS BESTÄLLAREN
A	ARGO ARKITEKTER AB	08-20 85 40
E		
V		
M		
LPPORLAG NR	RITAD/KONTROLL AV	HANDLAGARE
1036	AA	JF
DATUM	PROJEKTANSVARIG	
2011-04-04	Jim Forsberg	

Hacksta 127
Norrgrändsv. Åkersberga
Hus 1, trapphus 121, plan 1
Ombyggnad
SKALA
A1
A3 1:200
BETÄCKNING
A-40:1-203
REF
A