



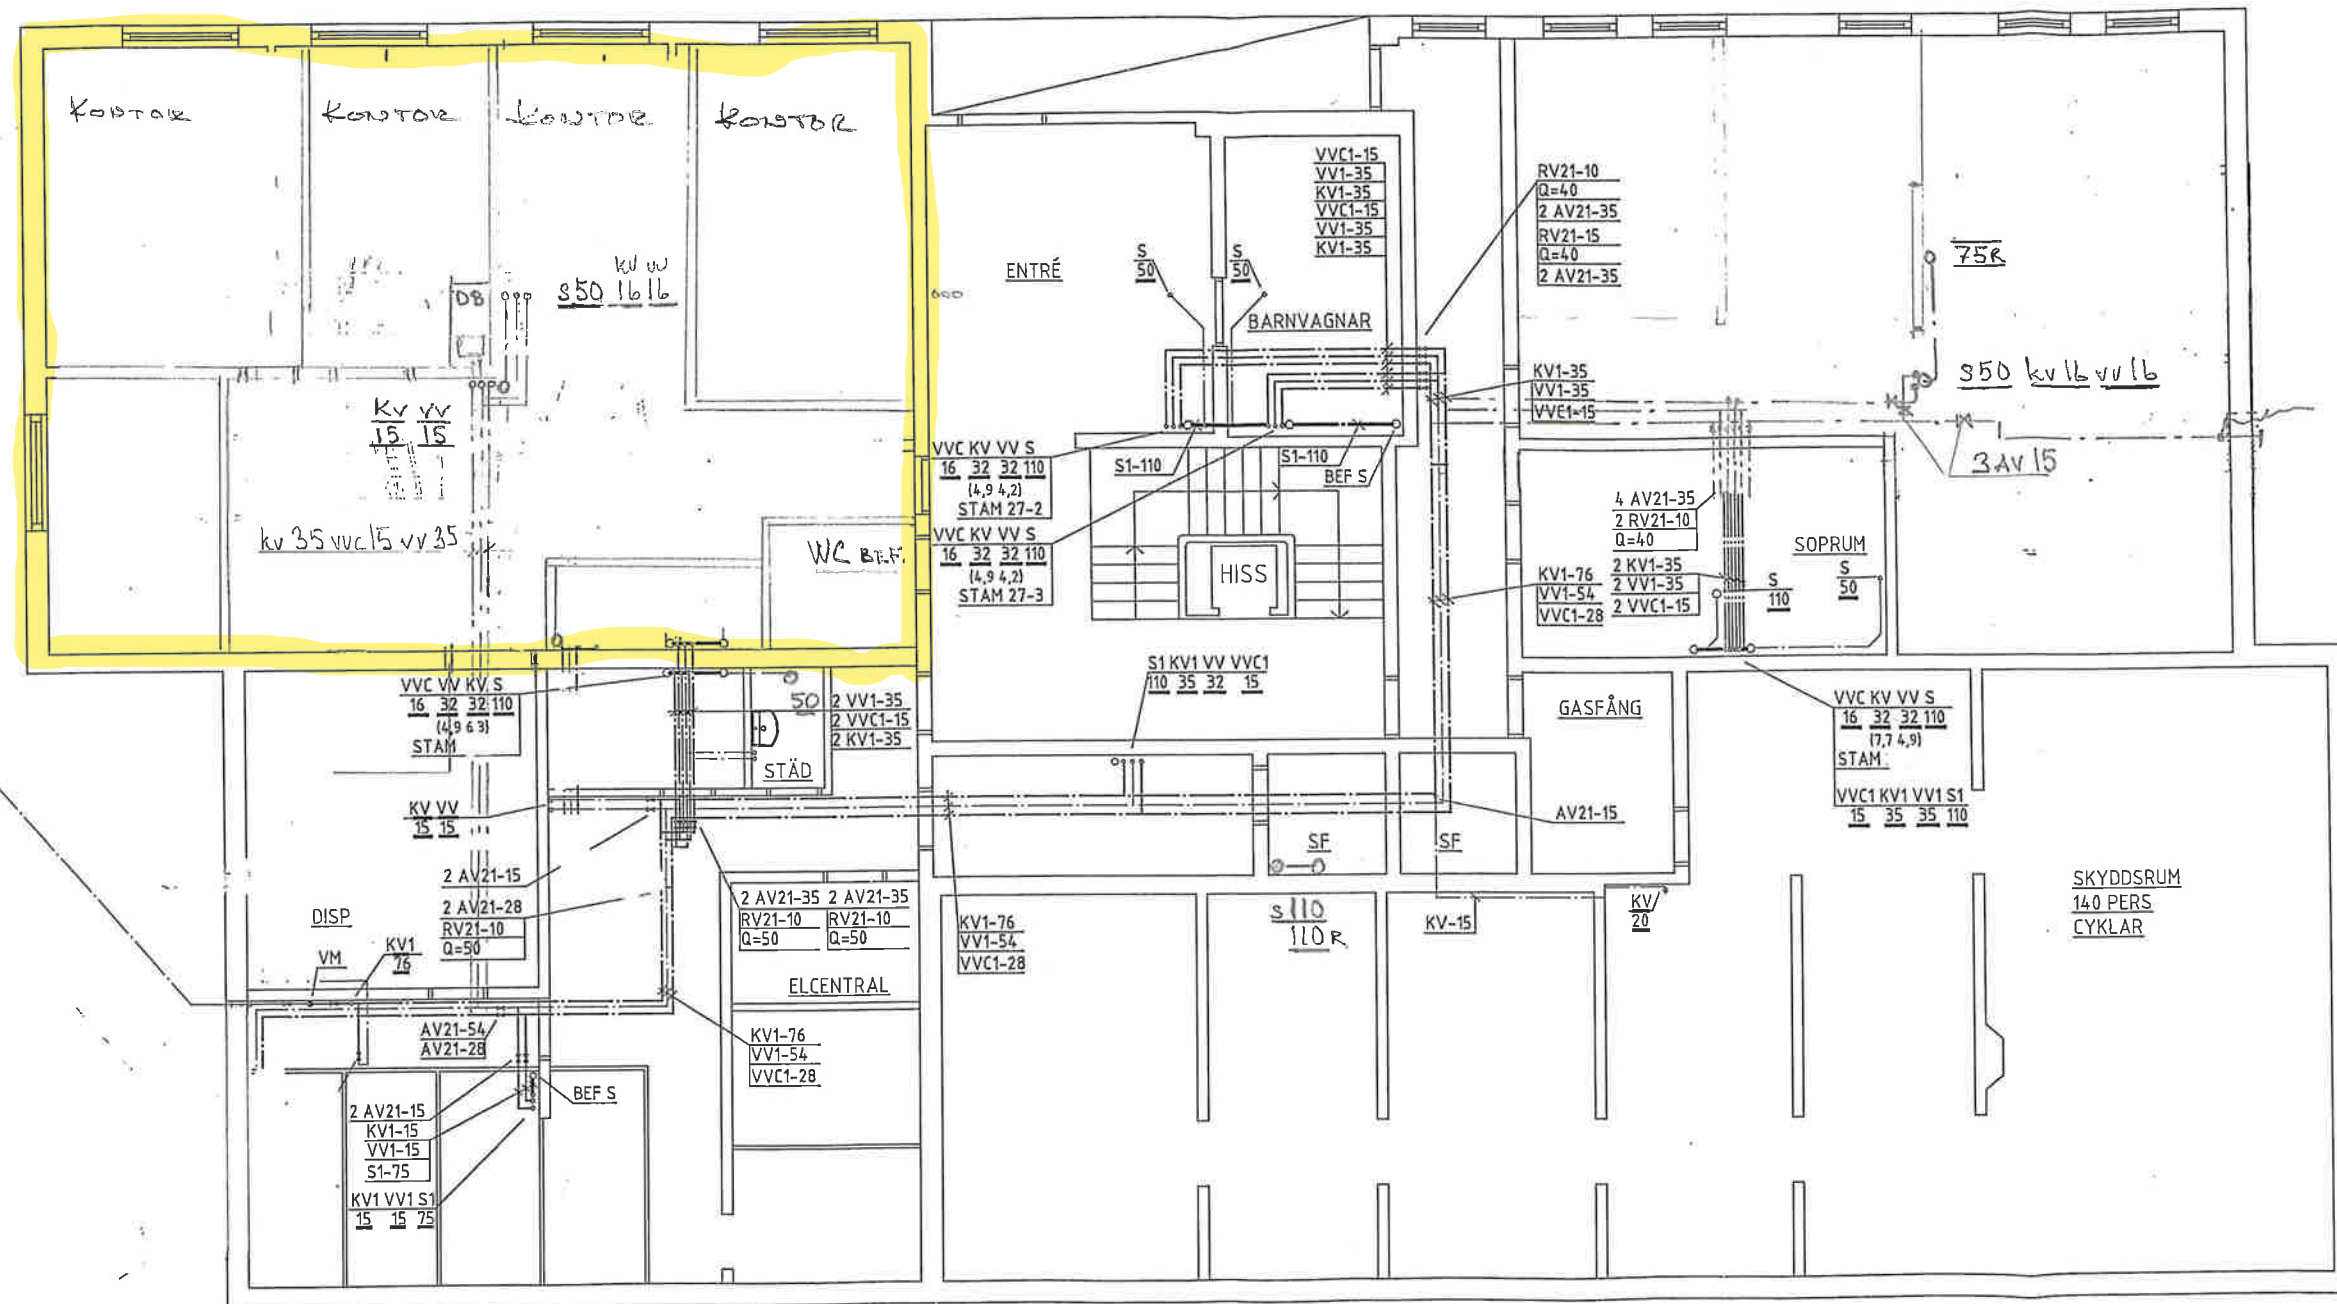

ENTRÉPLAN, E1

METER

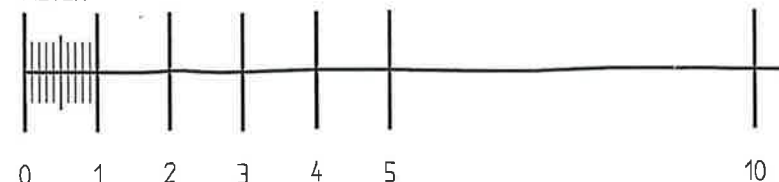

BET	ANT	ÄNDRINGEN AVSEER	SIGN	DATUM
BYGGHANDLING				
AKELIUS LÄGENHETER AB SKOGÅS				
AROTS VVS KONSULT AB			Konsultgatan 23, 713 41 Örebro Tel 019- 10 10 20 Fax 019- 10 10 89 info@arots.se	
UPPRÄTTAD NR 080420	BETAD AV AL	HANDLÖSARE A LINDBERG		
SKOGÅS, HUDDINGE VALLHORN SVÄGEN 16 ENTRÉPLAN E1 HUS 36				
SKALA A1 1:50, A3 1:100	NUMMER V50-2701	I BET A		

-Denna arkitektteckning är upprättad efter handtecknat underlag. -Vilket medför att mått inte alltid stämmer. -Denna ritning gäller endast som orienterande underlag.

Vhv. 16