


# FÖRKLARINGAR

MNÄS AB  
ENDE

--- BRANDCELLSGRÄNS B 60

//// NYA VÄGGAR

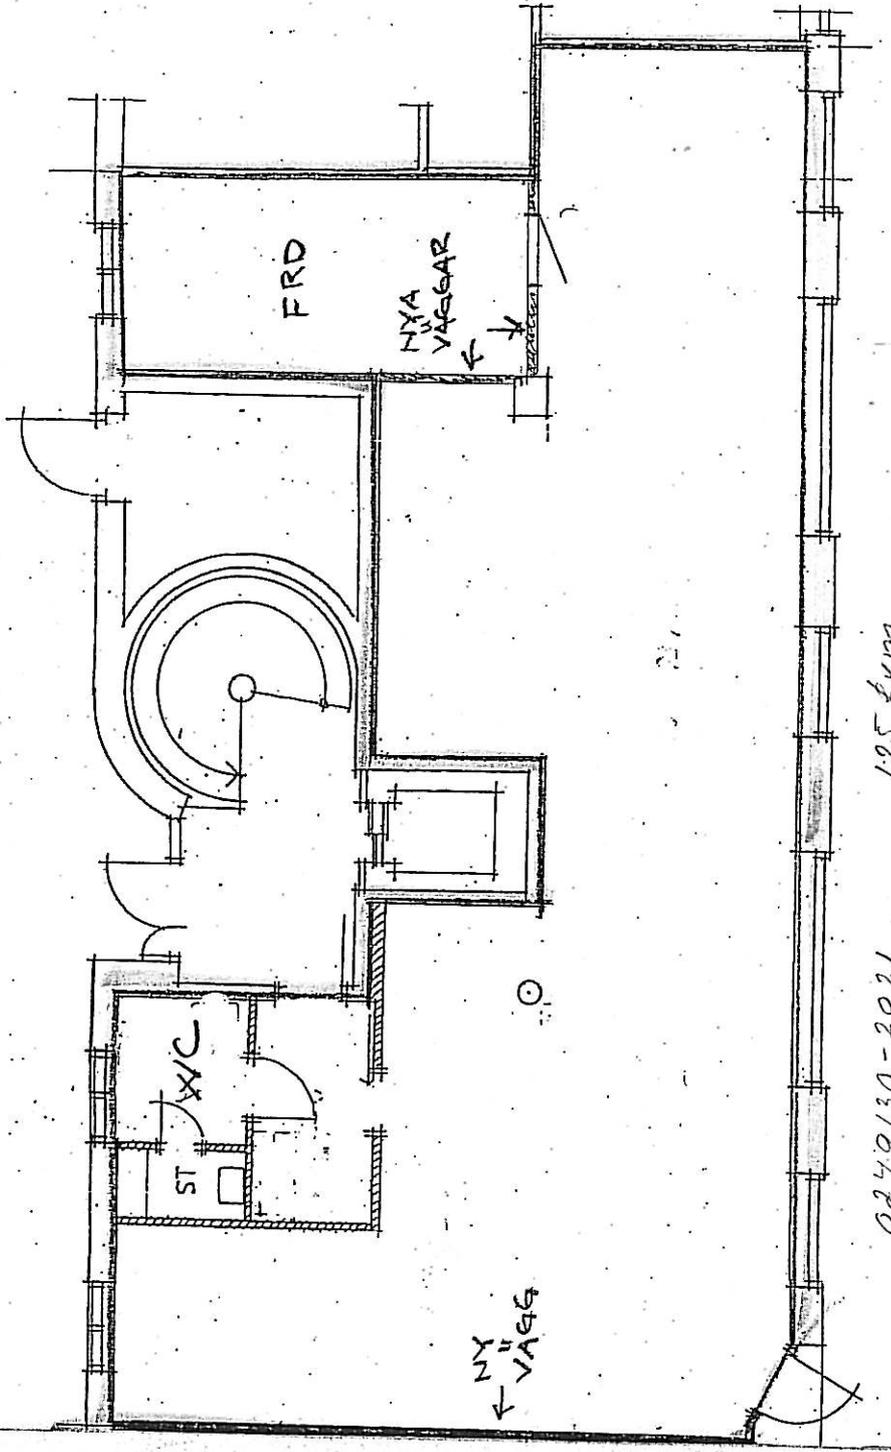

0849130-2021

125 Rum