


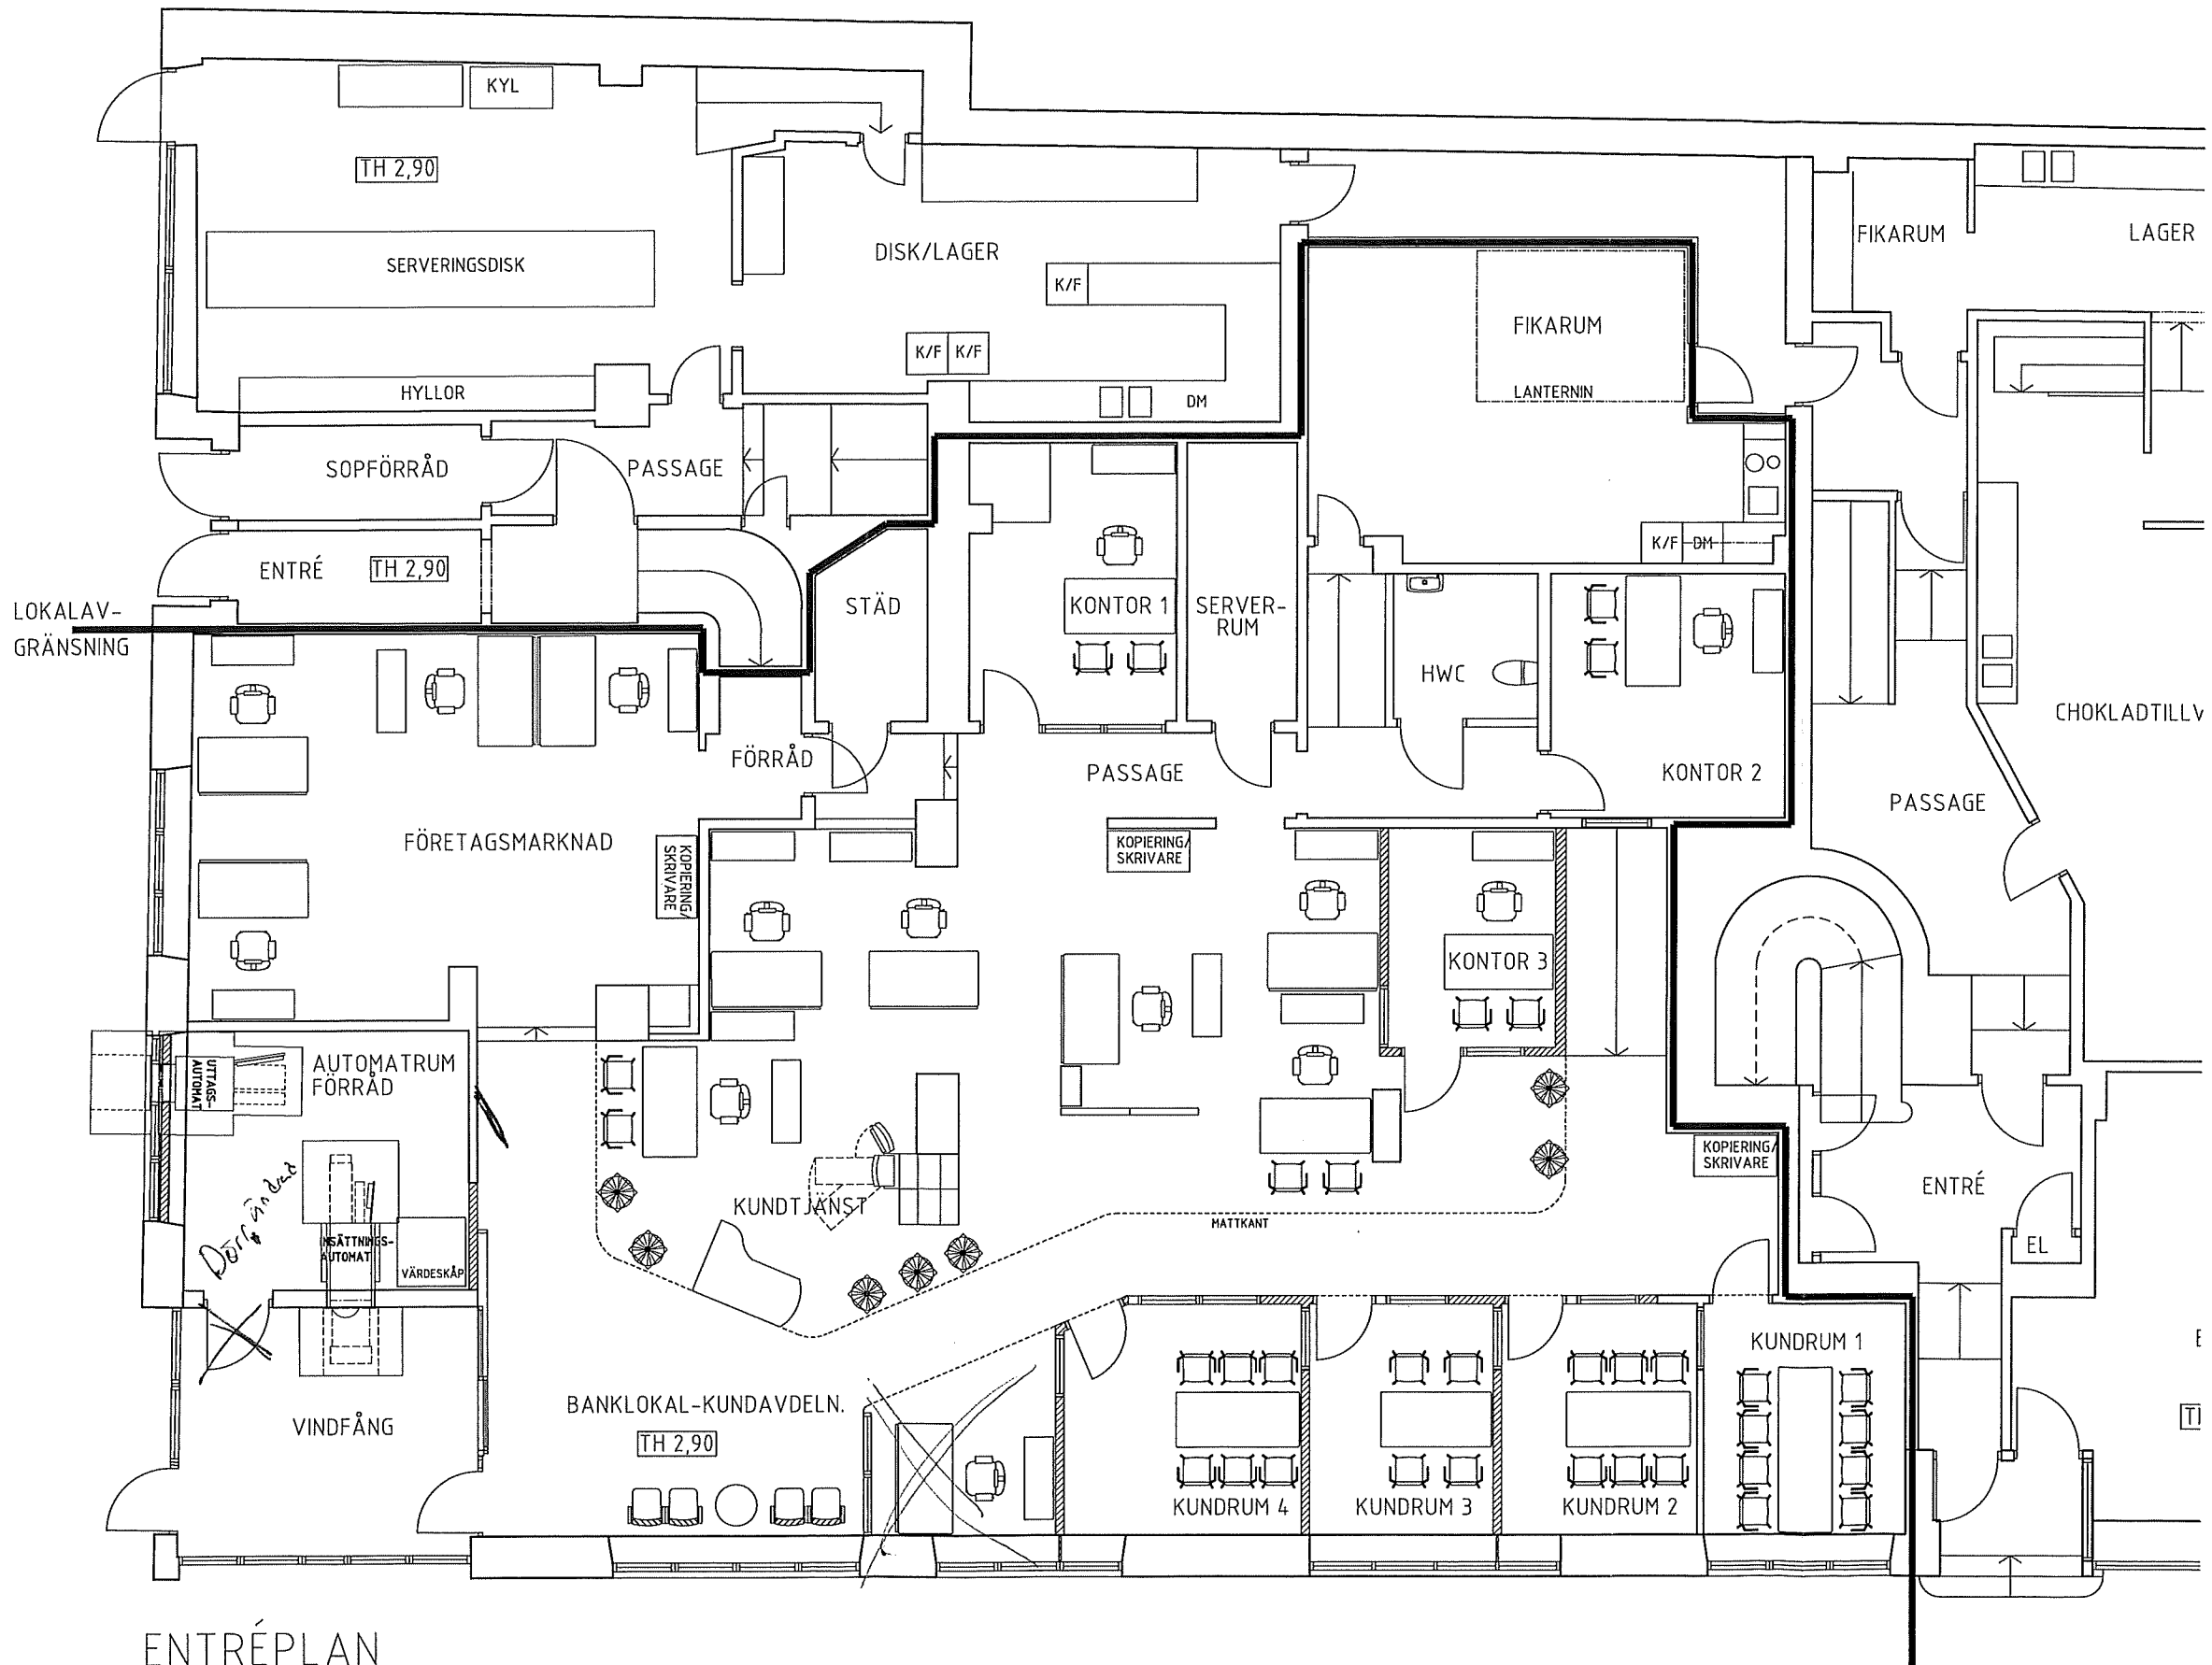

E	AUTOMATR, PLANLÖSN. MM	BS	2010.12.06
D	MATTKANT, KASSA, KUNDR. MM	BS	2010.09.15
C	PLANLÖSNING	BS	2010.08.30
B	PLANLÖSNING	BS	2010.08.20
A	PLANLÖSNING	BS	2010.07.09
BET	ANT	JÄMFÖRNING AVSEER	
		SIGN	DATUM

SKISSFÖRSLAG

SEB

5681 KARLSKRONA

NUTRION AB

LILLA VARVSGATAN 14
211 15 HALMÖ
P. JOHANSSON
0708-66 29 00

S VARVSGATAN 26, 296 31 ÅRHS
TEL. 044-24 75 23 FAX 044-24 75 26
E-MAIL: beat@sennarkitektur.com
BOX 18, 276 03 SKILLINGE
TEL / FAX 0414-301 21

UPPDRAG NR	BETAD AV	INOMÅNSGÄRRE
2010.05.25	BS	BEAT SENN

DATUM	SIGNATUR
2010.05.25	

OMBYGGNAD AV BANKLOKAL

ENTRÉPLAN

MÖBLERINGSRITNING

SKALA	NAMN	BET
1:50	A30-00-01	E

BILD: 2010-12-06 17:39 G:\0009\09-0418 SE- BANKKONTOR\SEB KARLSKRONA, SKISSFÖRSLAG -LÖNG BEAT SENN