Wachtmeister Karlskrona

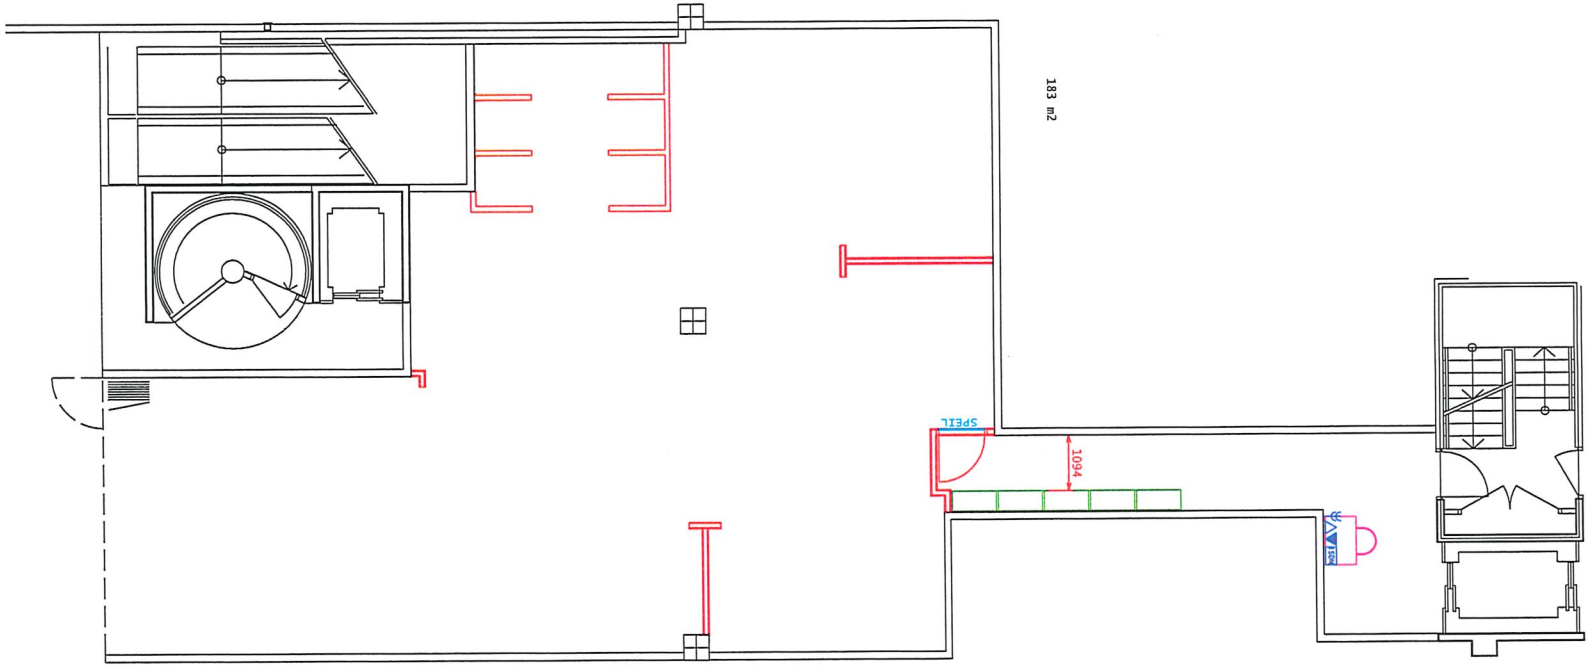

Project	Storrelsesbeti	Rev.
WACHTMEISTER Address: BORGERMÄSTARGATAN 13 37135 KARLSKRONA SVERIGE	Sales area m² Storage m² Social rooms m² Netto area 183 m²	

Date	Draft	Text	Rev.

Description

Scale
A1 = 1:50 A3 = 1:100

Date	AES Drawn	JV Designer	ANDERS BERTILSSON Project manager

Bergervefen 5 P.B. 124 N-1361 Billingstad, Norway
Tel: +47 66 77 31 00 www.VARNER.NO

5000
1000
200

Denne tegningen er VARNER PROSJEKT's eiendom. Den må ikke kopieres eller utleveres til konkurrenter eller andre utenforstående uten skriftlig tillatelse fra vår avdeling. Ifølge "Lov om opphavsrett til åndsverk m.v. av 12. mai 1961"