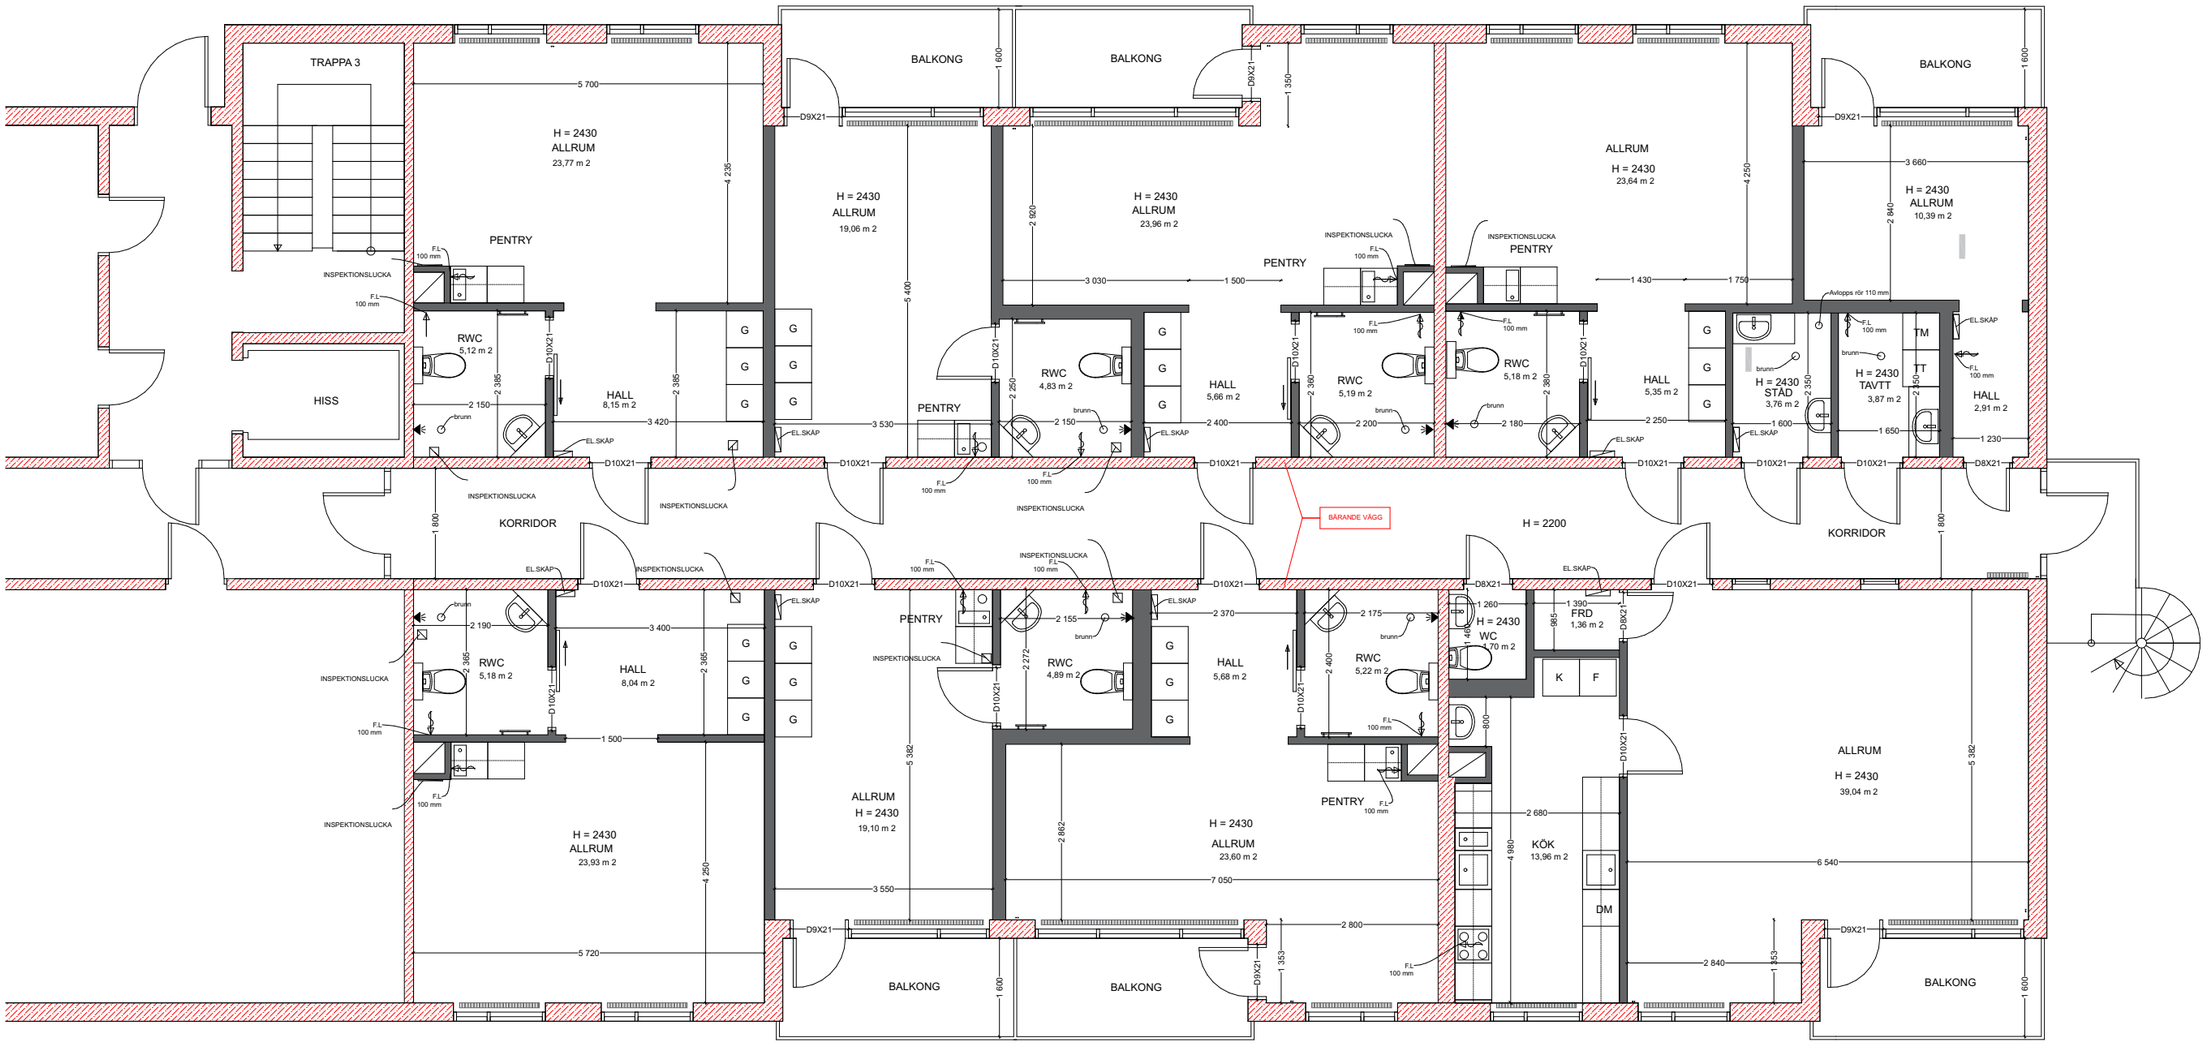


PLANRITNING -2, ESKADERVÄGEN 1
1:100

*RITNINGAR BASERAD PÅ
INMÄTNING UTFÖRD 2023-02-05.
AVVIKELSER KAN FÖREKOMMA.

BÄRANDE KONSTRUKTION
(ANTAGANDE)

SKALA 1:100

0 1 2 5 10
METER

RELATIONSHANDLING

Heimstaden

UMBRAL AB
info@umbral.se
0709 980 668
Storgatan 23
171 58 Solna

INMÄTNING OCH DIGITALISERING

PROJEKT	DATUM	
ESKADERVÄGEN 1 & 3	2023-02-13	
FASTIGHET	RITAD AV	SKALA
KV. ÅNGAREN	dv	1:100 (A3)
INNEHÅLL	NUMMER	BET
ESKADERVÄGEN 1	01	