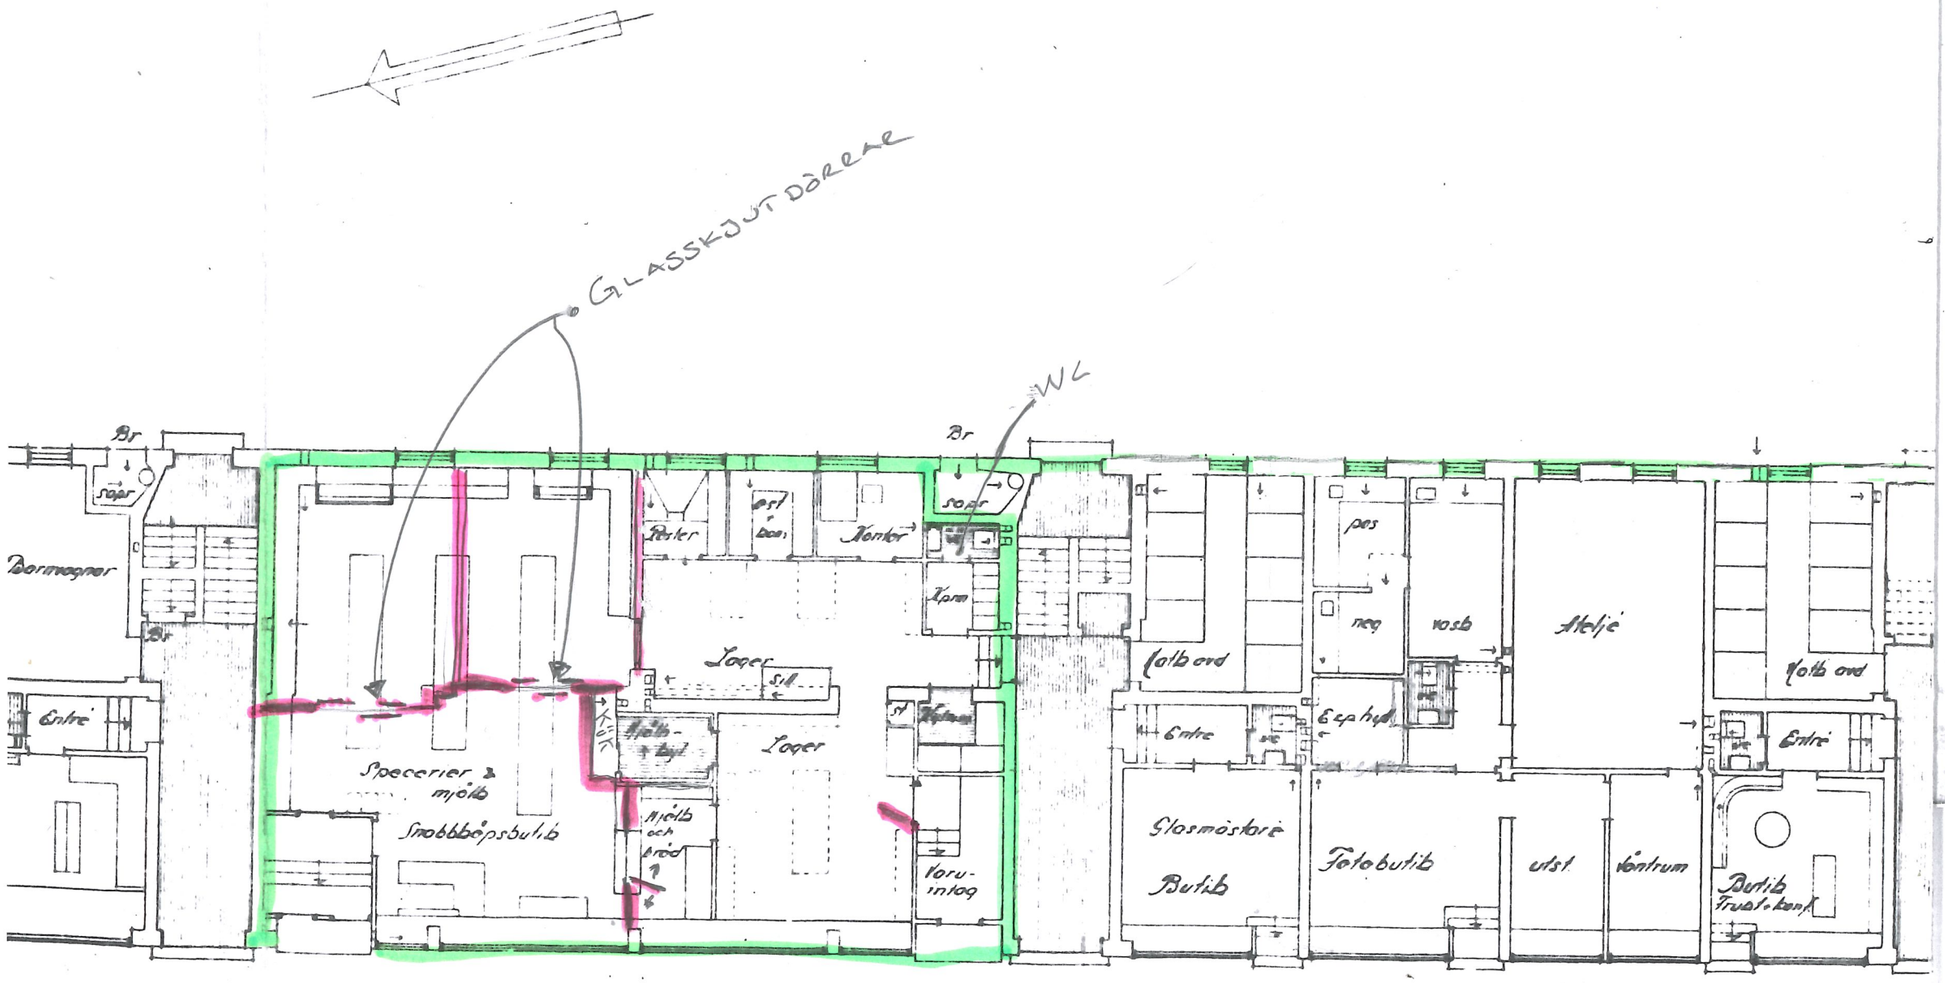

Plan av bottenvåningen

30 40 50 mtr