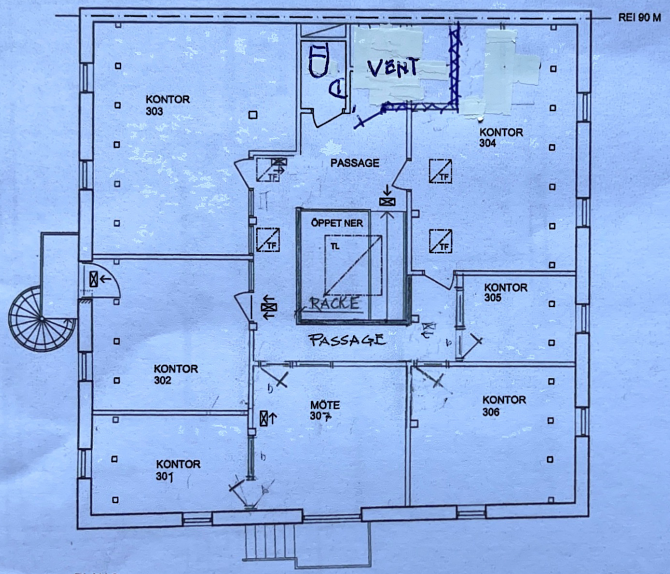

PLAN 3
SKALA 1:100

BETECKNINGAR

- BEF. BYGGNADSDEL SOM BEHÅLLS
- NY BYGGNADSDEL
- BEF BYGGNADSDEL SOM RIVES
- NY DÖRR
- BEFINTLIG DÖRR
- BEFINTLIGT FÖNSTER I FASAD
- NYTT FÖNSTER I FASAD
- BELYSTA UTGÅNGSSKYLTAR
- BRANDCELLSGRÄNS

REV	ANT.	REVIDERINGEN AVSER	SIGN.	DATUM

BYGGLOVSHANDLING

ALMEN 3, VELLINGE KOMMUN

UTVÄNDIG ÄNDRING AV KONTORSHUS

a DESIGN ARKITEKTKONTOR
Östergatan 6, 235 33 Vellinge
Tel 040-421051
E-post: info@a-design.se

ÅRS-NR	RITAD	HANDLÄGGARE
2018:62	MG	T. SUNDBACK
DATUM	ANSVARIG	
2018.12.19	THOMAS SUNDBACK	

PLAN 3

SKALA	RITNINGSNUMMER	REV
1:100	A-40.1-131	