



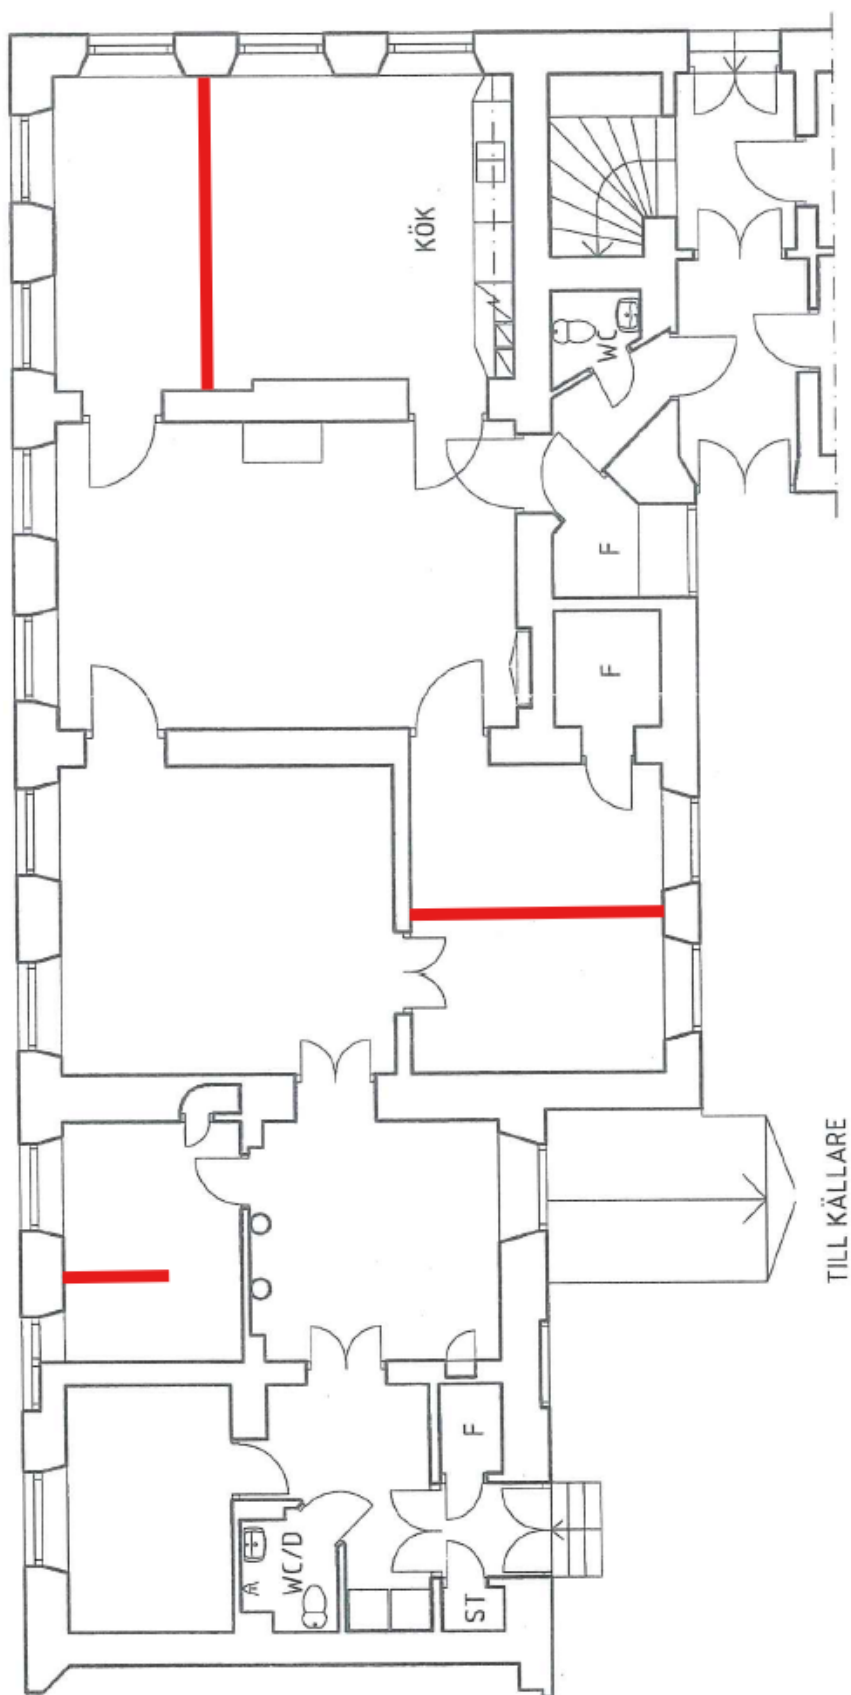

Bottenvåningen 170 kvm
(Väggar som är röda går att ta bort)

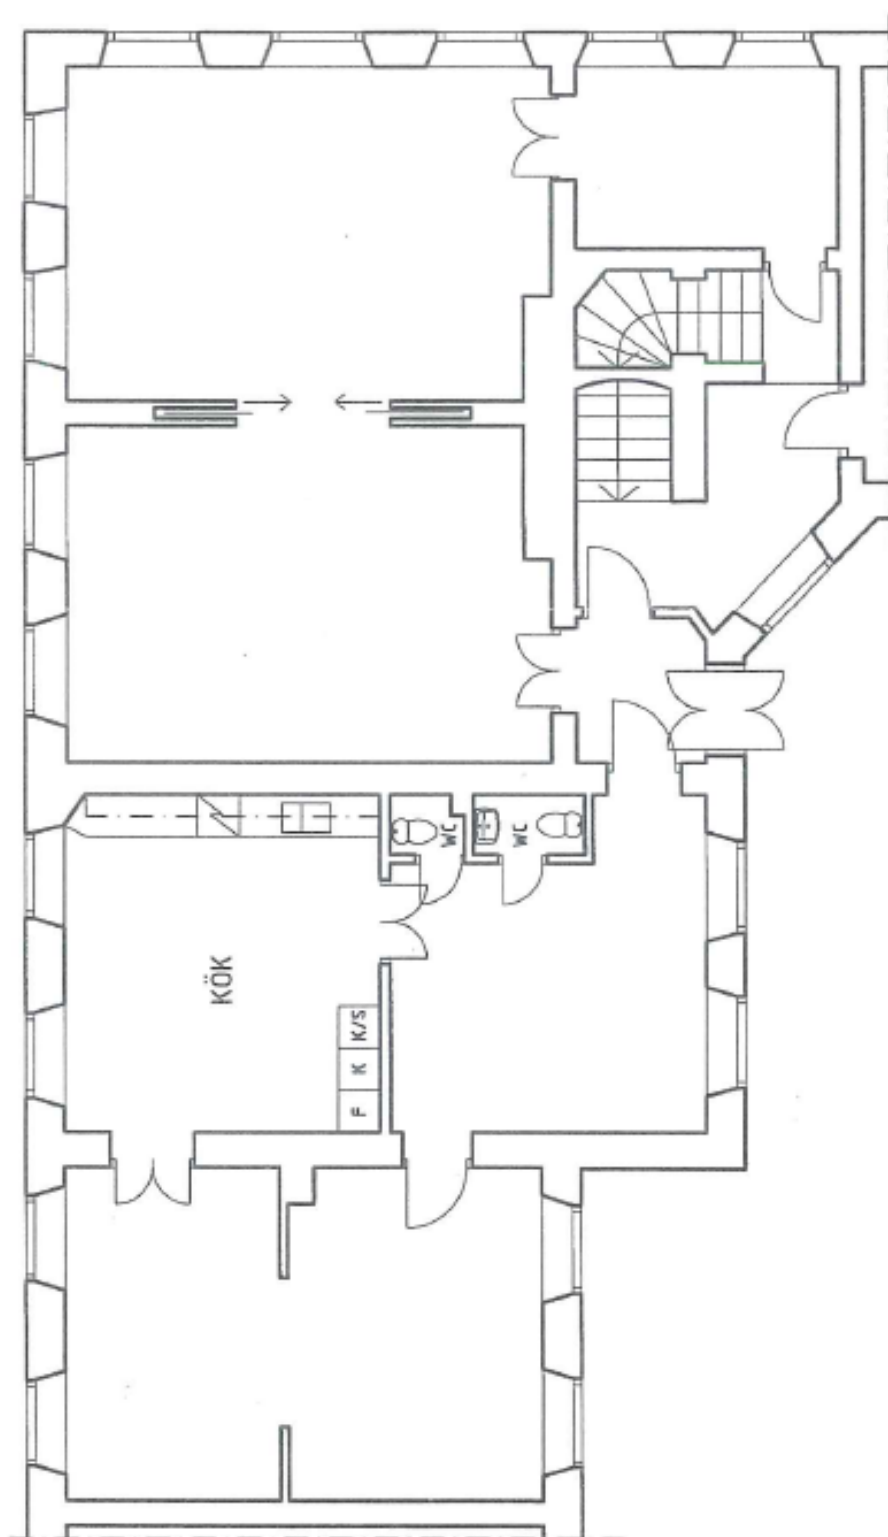

1 tr upp 163 kvm