


Kontor, ca 147 kvm
Hornsgatan 82

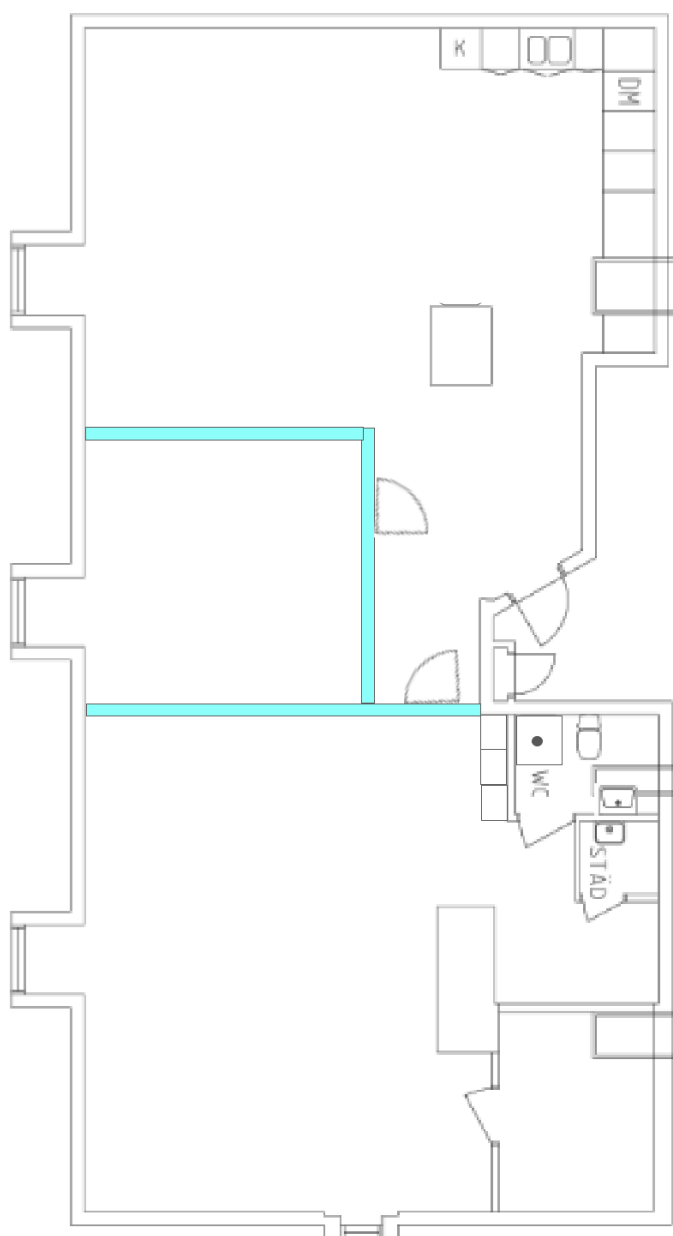

BRA Area 147.3 kvm

Blåmarkerade linjer avser glasväggars ungefärliga placering.