




STADSHOLMEN

Bilaga 1
Hyresavtal nr 7518 0009
Kontor, ca 147 kvm
Hornsgatan 82
Fastigheten Uven Större 4

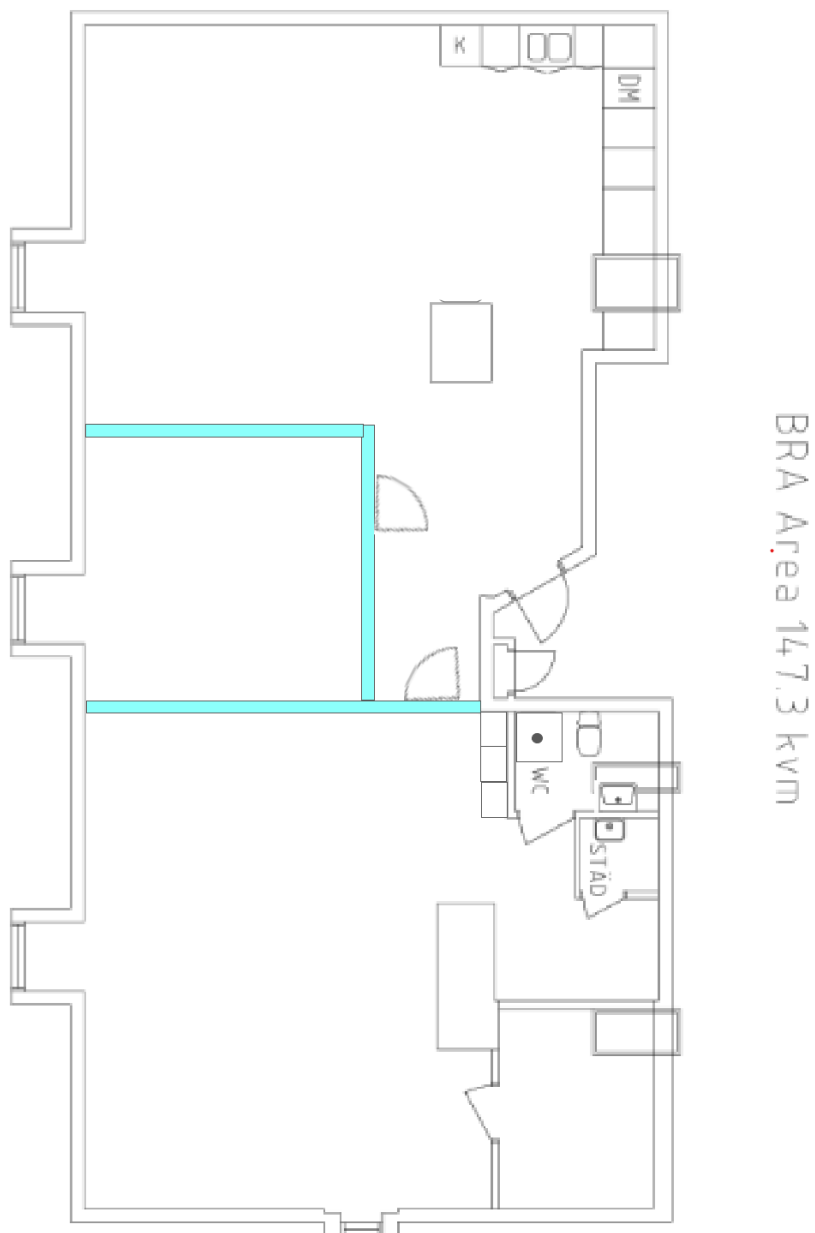

Blåmarkerade linjer avser glasväggars ungefärliga placering.