


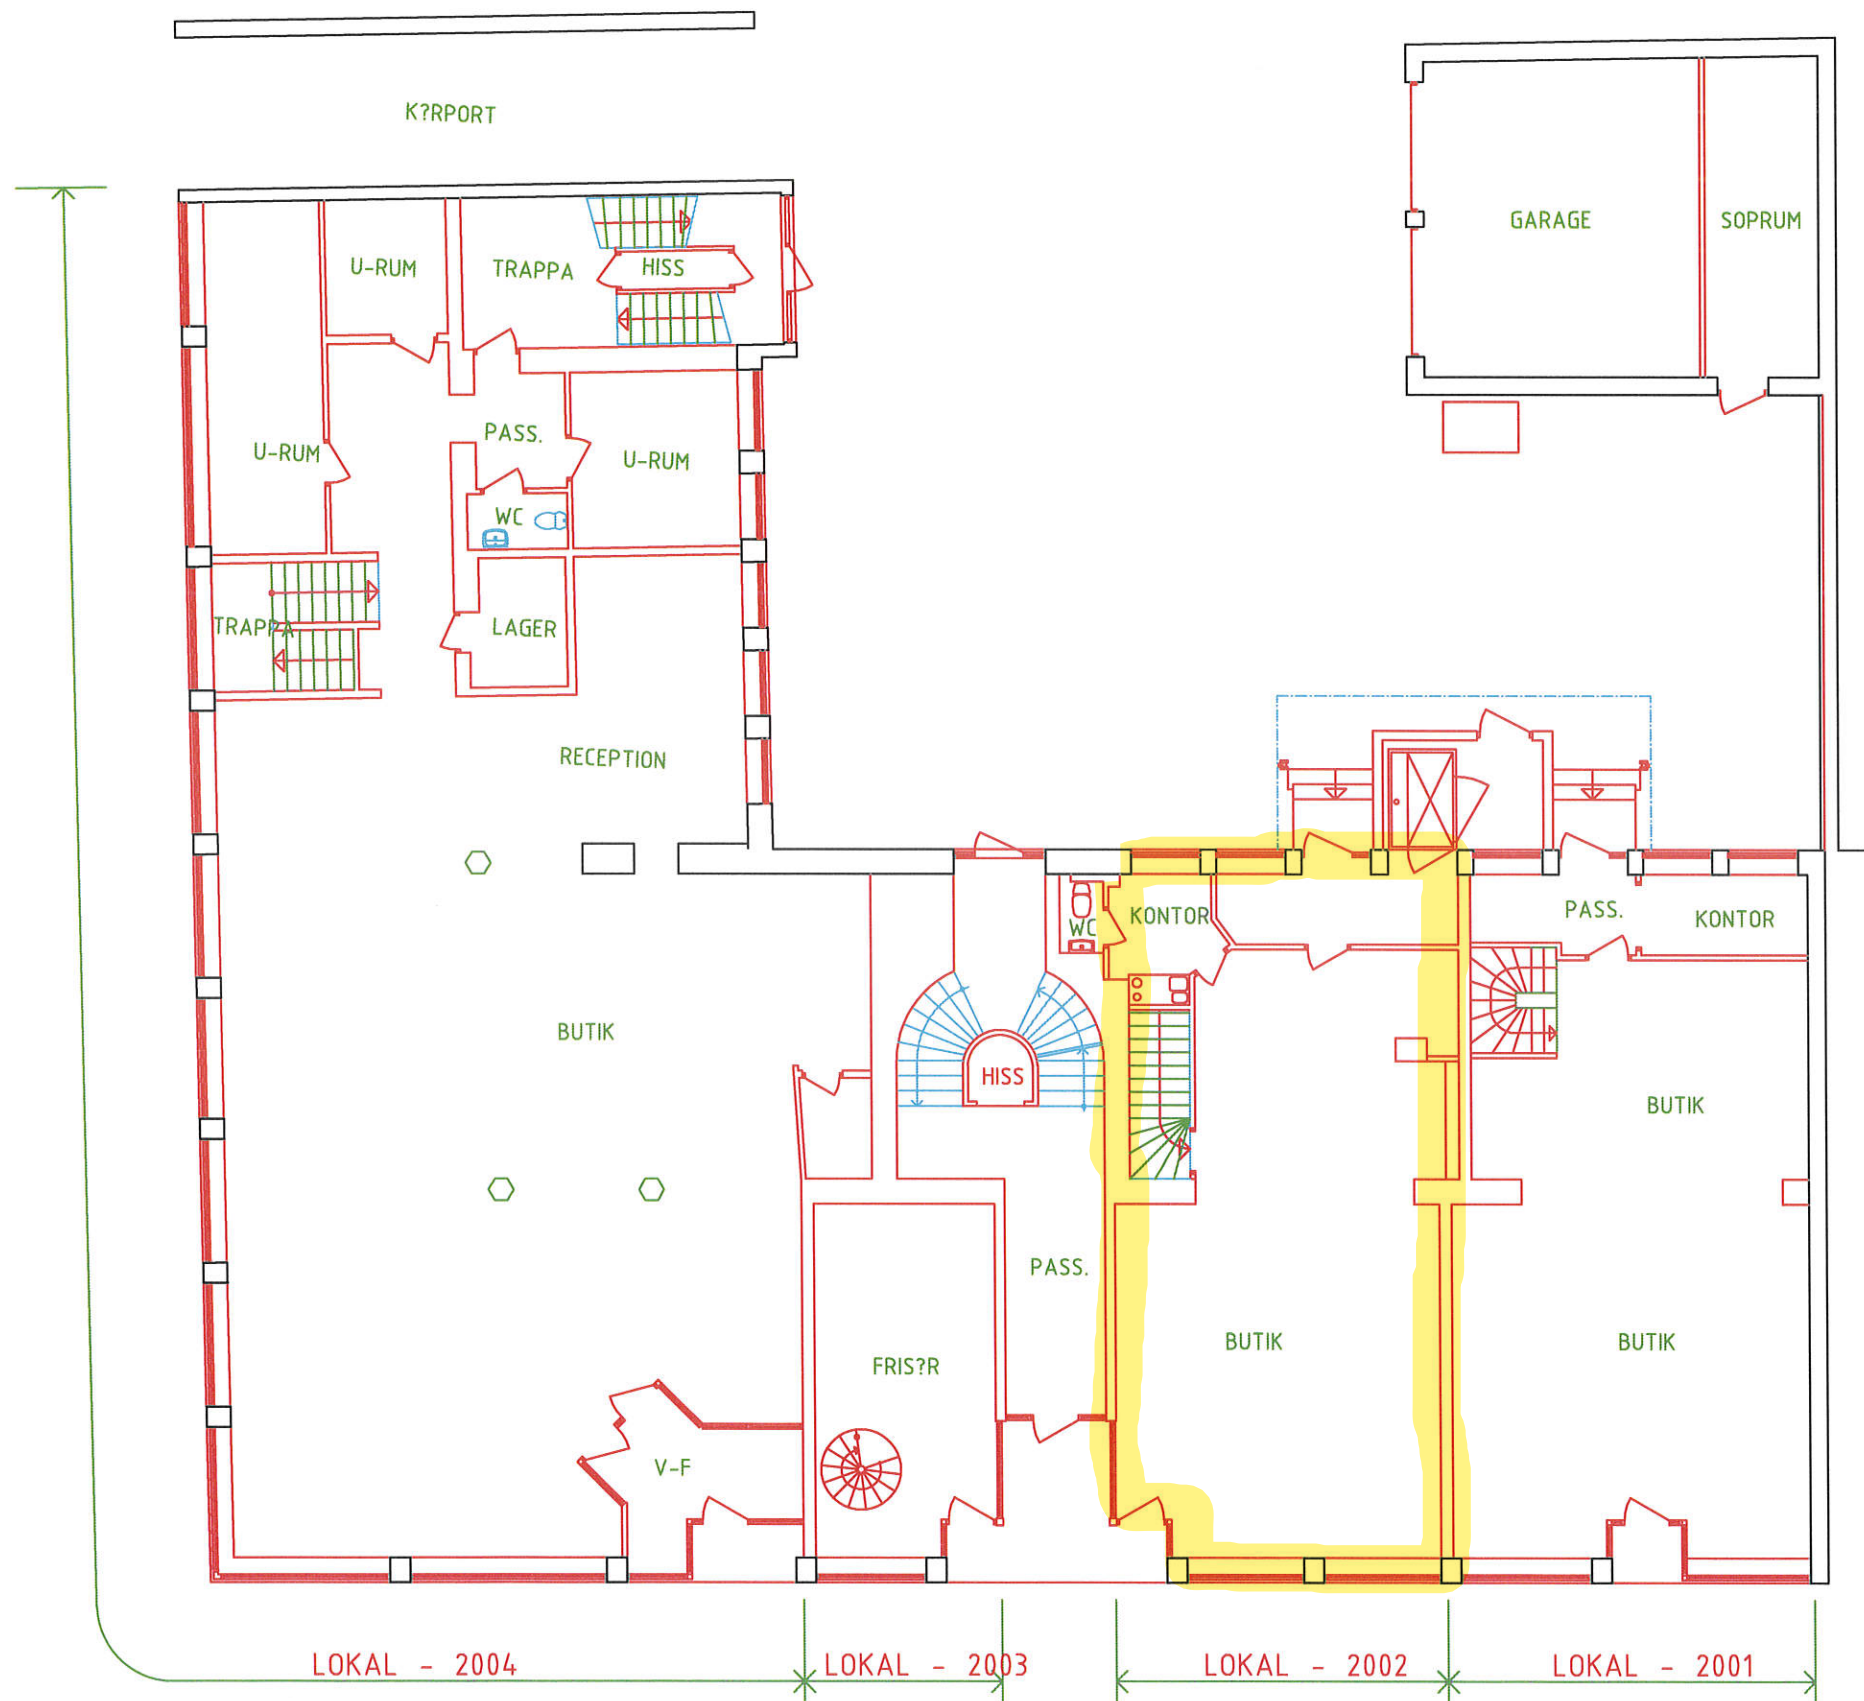

D	RELATION LOKAL 2002	2010.03.16			
C	RELATION	VS 2005.01.17			
B	RELATION LOKAL 2002	2002.08.12			
A	VINKEL 7NDRAD	MW 2000.10.02			
REV	ANT	REVIDERINGEN	AVSER	SIGN	DATUM

ahm ARKITEKTKONTOR

Bergvikskurvan 5, 973 31 LULEÅ Tel. 0920-22 34 80, Fax 0920-22 34 90

RITAD AV MW GRANSKAD AV

LULEÅ

00.04.17

KV. GRIPEN 18, LULEÅ

BOTTENPLAN

RELATIONSRTNING

ARBETSNUMMER

9530

1:100

RITNINGNUMMER

R 2

REV

D

PL0: 2019-01-31 16:22 THERESA\ONEDRIVE - FASTIGHETSFRVALTNING I NORR AB\GRIPEN 18\RTNINGAR\RELATIONSRTNINGAR\AKTUELLA\R2\BOTTENPLAN_0004.17 REV 100316.DWG THERESA

REF

LAGER: SB11