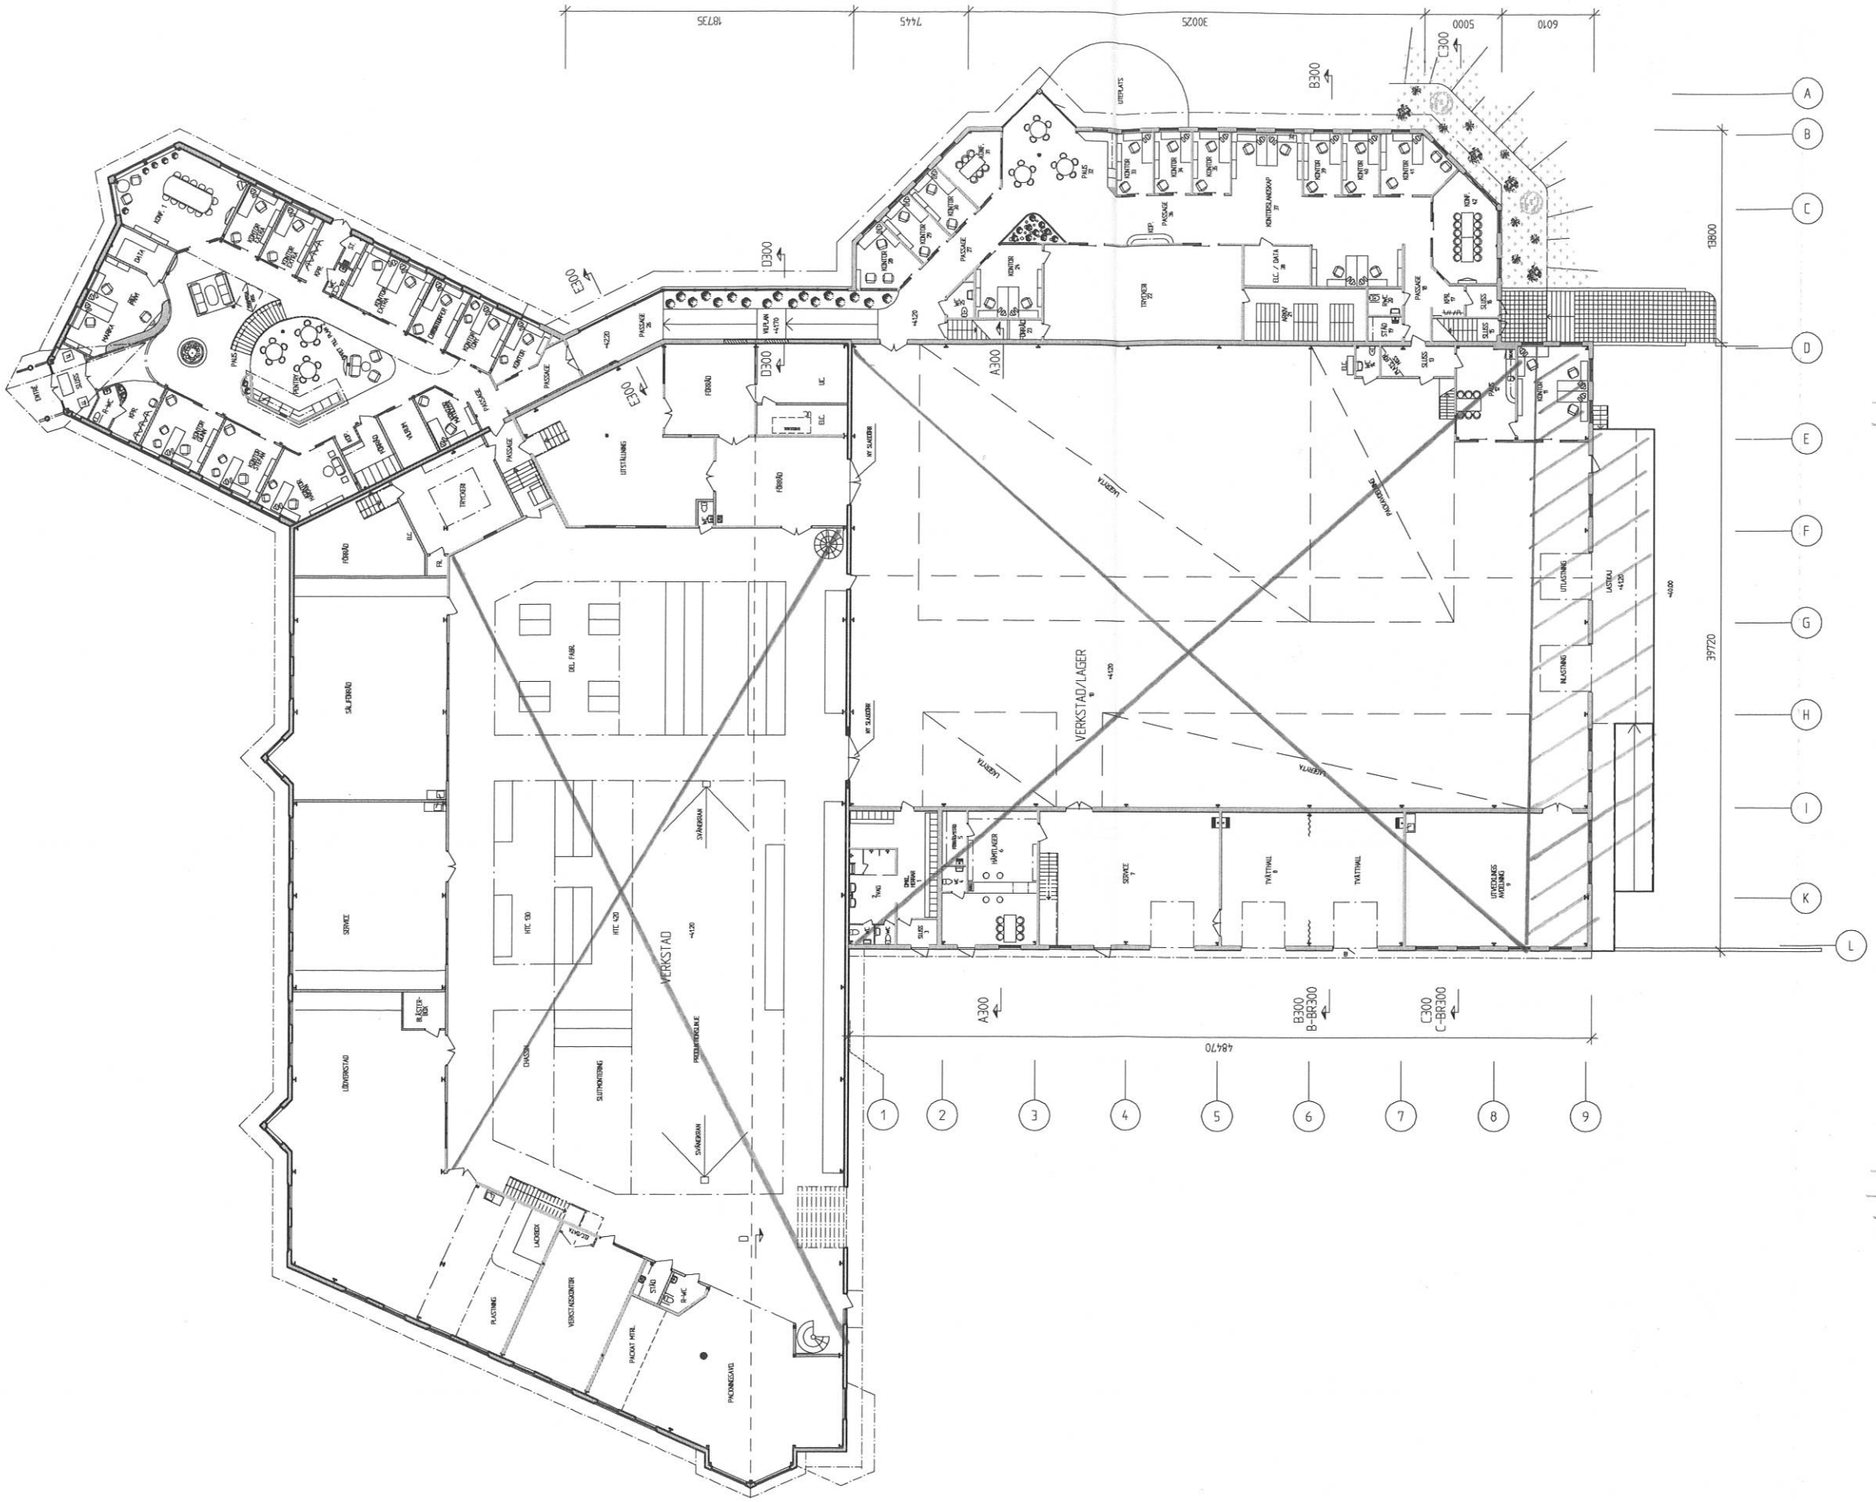

TILLÅTNA LASTER
REF. BETONGPLATTOR:

☒ = 5 TON / m²

▨ = 3 TON / m²

ÖVRIGA YTOR 1 TON / m²

HBK AB JE
2021-12-06

BYGGHANDLING 04-08-04

REV	ANT	REVIDERINGEN AVSER	SIGN	DATUM
A		BYGGHANDLING	DJ	040804

HBK Roland Jakobsson ab
ARKITEKTER & KONSTRUKTÖRER
G. Adolfsgatan 13
602 29 Norrköping
Tel. 011-18 85 51
Fax 011-18 66 51
rj.hbk@swipnet.se

NORRKÖPING 2004-05-14

MARIEHOV 5:38
SÖDERKÖPINGS KOMMUN

TILLBYGGNAD
VERKSTAD LAGER OCH KONTOR
PLAN 1

SKALA 1:200

RITAD DJ
KONST
ARB.-NR 03058
RITN.NR A100
REV A