DocuSign Envelope ID: 8371B50D-B2F7-4E8B-867F-0D5C101F696D

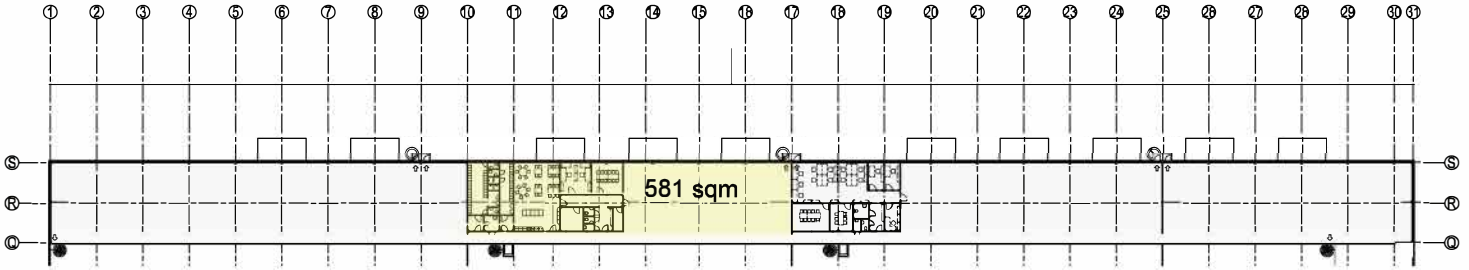

Plan 2 - Entresolplan

E-WHEELS GERFLOOR FACIL

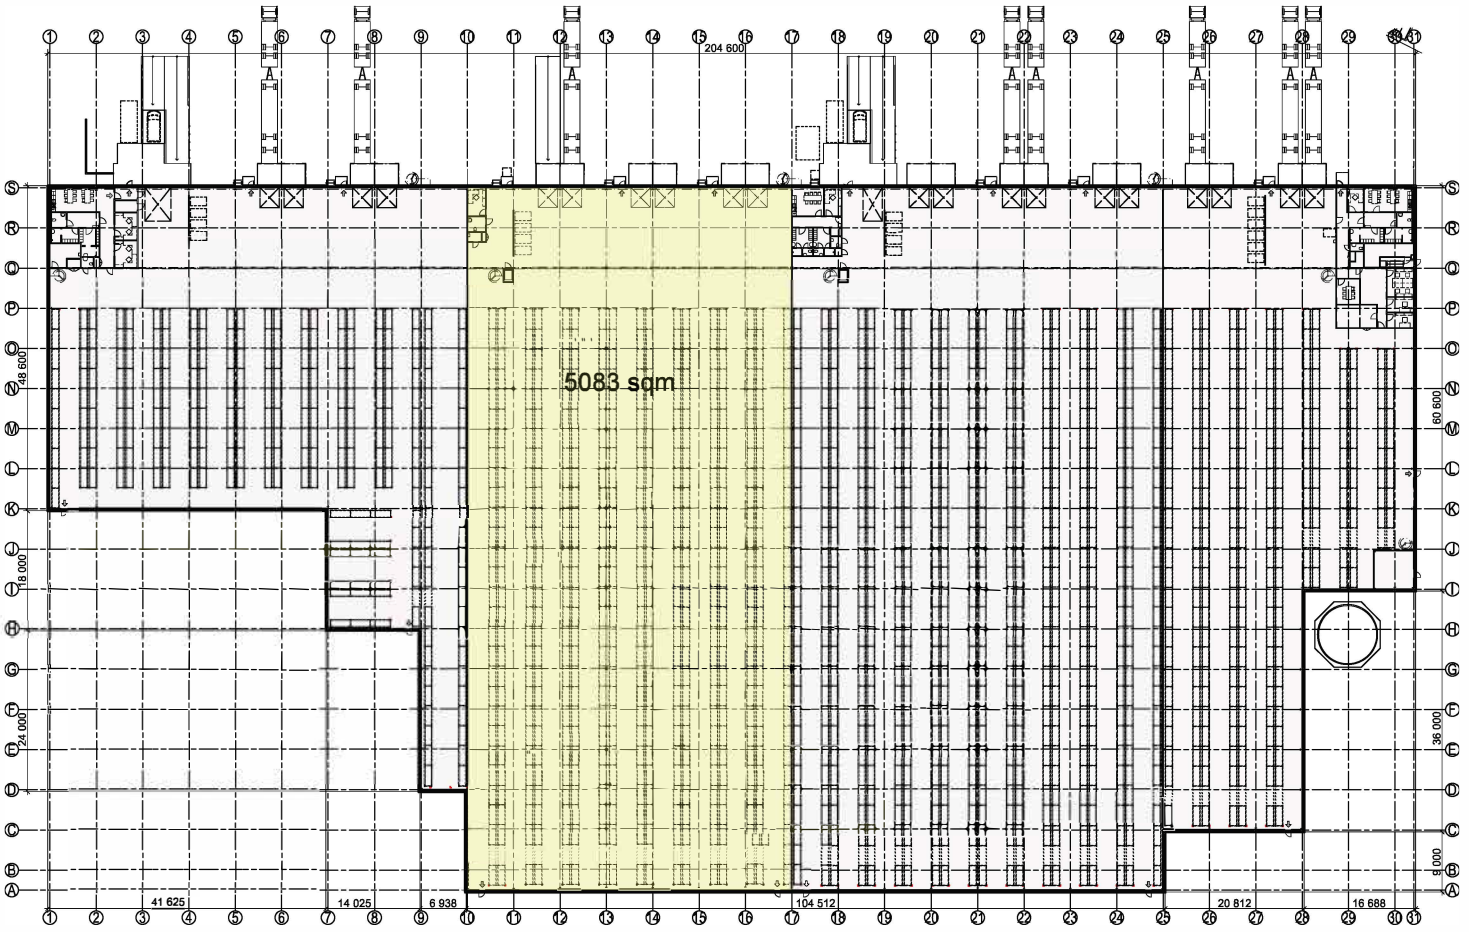

Plan 1 - Bottenplan

SKALA 1:400

0 5 10 15 20 30 40

METER

Appendix 4.

YTSAMMANSTÄLLNING BTA m2

LAGER	17 180
ENTRESOL	2 479
KONTOR	216
TEKNIK	94
SUMMA	**19 969**

ÖVERSIKT HYRESGÄSTER 2022-06-30

BET	ANT	ÄNDRING AVSER	DATUM	Sign.

Relationshandling

Sörred Kubiklager

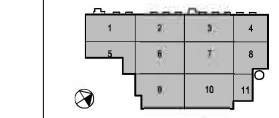

KROOK & TJÄDER
Arkitekterna Krook & Tjäder AB Tel. 040 - 17 07 71
Kanalgatan 5 211 40 Malmö www.krook.tjader.se

A	Arkitekterna Krook & Tjäder AB	Tel. 040 - 17 07 71
K		
M		
E		
V		
VS		
B		
AK		

UPPDRAG NR 9017.037	RITAD AV CS	HANDLÄGGARE Conny Strandell
DATUM 2021-04-23	ANSVARIG Conny Strandell	

Sörred 7:22, Göteborg
Nybyggnad av kubiklager

Plan 1 och 2 - Översikt

SKALA A1	SKALA A3	NUMMER	BET
1:400	1:800	A-40-1-101	