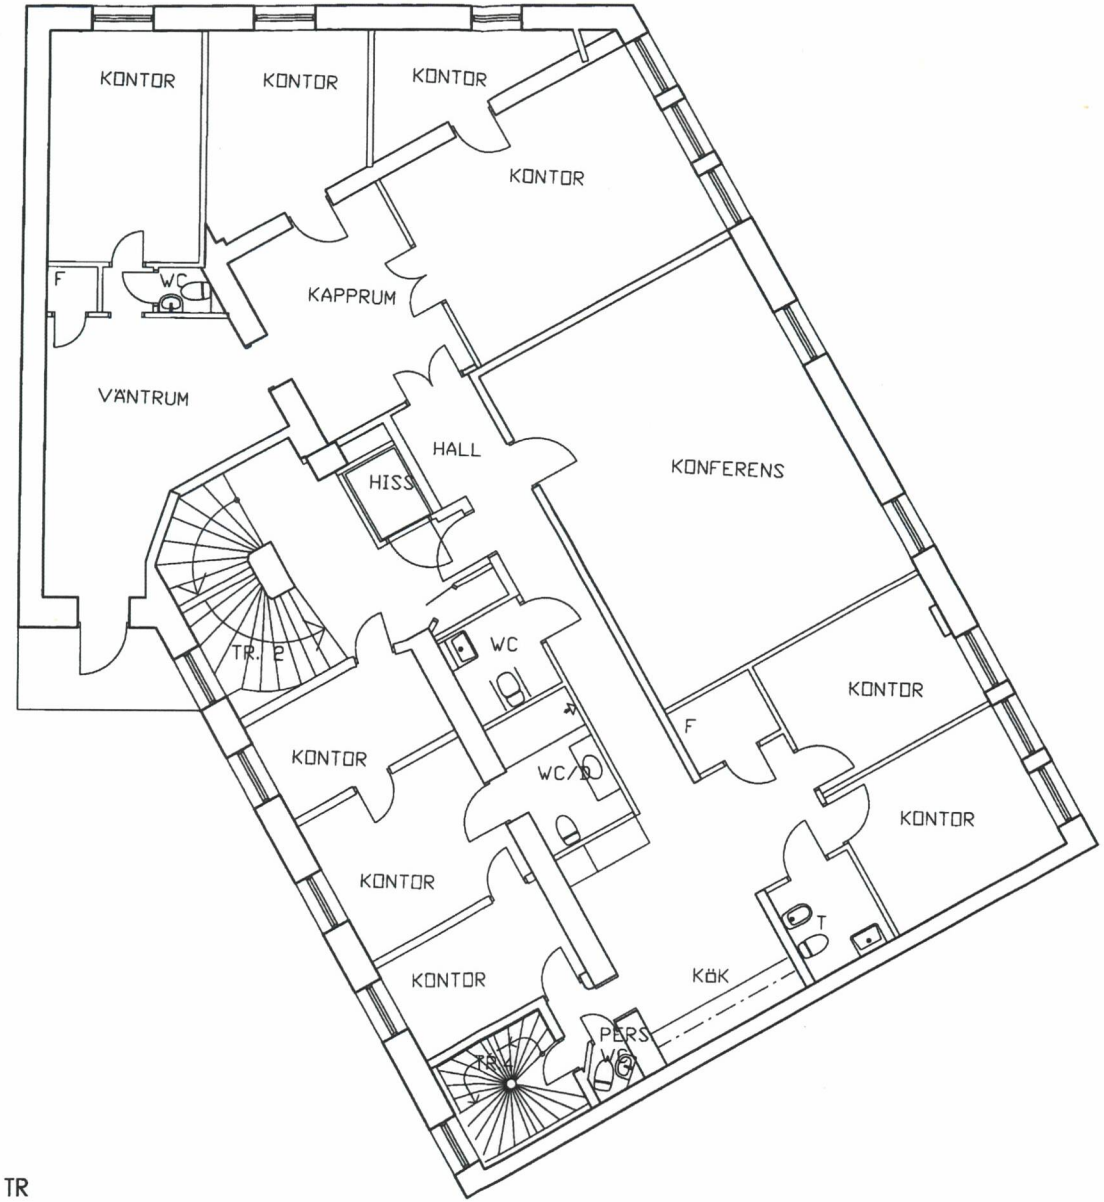

VÅNING 1 TR

0 5 m

Stadsbyggnadskontoret
Inkom 2012 -10- 22
Reg.
Dnr 11-08009-572

RELATIONSHANDLING

LOKALISERINGSKARTA

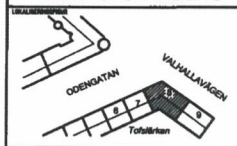

TOFSLÄRKAN 8
STOCKHOLM

	AW arkitekter AB	TEL. 08- 622 68 70
K	Byggkonsulten Widberg AB	TEL. 018-36 33 64
V	Gubert Ingenjörsbyrå AB	TEL. 08- 753 41 40
E	HJR Projektel AB	TEL. 08- 544 906 99
B	Brandkonsulten AB	TEL. 08- 505 344 32
H	Sjögrens Hus AB	TEL. 08- 644 22 79

UPPRÄTTAD AV	RITAD/KONTR AV EF	HANDLÄGGARE HW
DATUM 2011-03-25	ANSVARIG HW	

OM/TILLBYGGNAD
LÄGENHETER
Våning 1 tr

SKALA 1:50 A1	NUMMER A-40.1-103

LAGER: SB11

X:\BIF: G:\Arkitekt\Tofslärkan 2010\FK11BF12D\Model\Orientering\Ifgar.dwg G:\Arkitekt\Tofslärkan 2010\FK11BF12D\Model\UP_403.dwg

PLO 2012-04-19 9:44 G:\ARKITEKT\TOFSLÄRKAN 2010\MODELL 1009301\TRINGARFX-14.11-1-1013.DWG HANS WIRSTRÖM