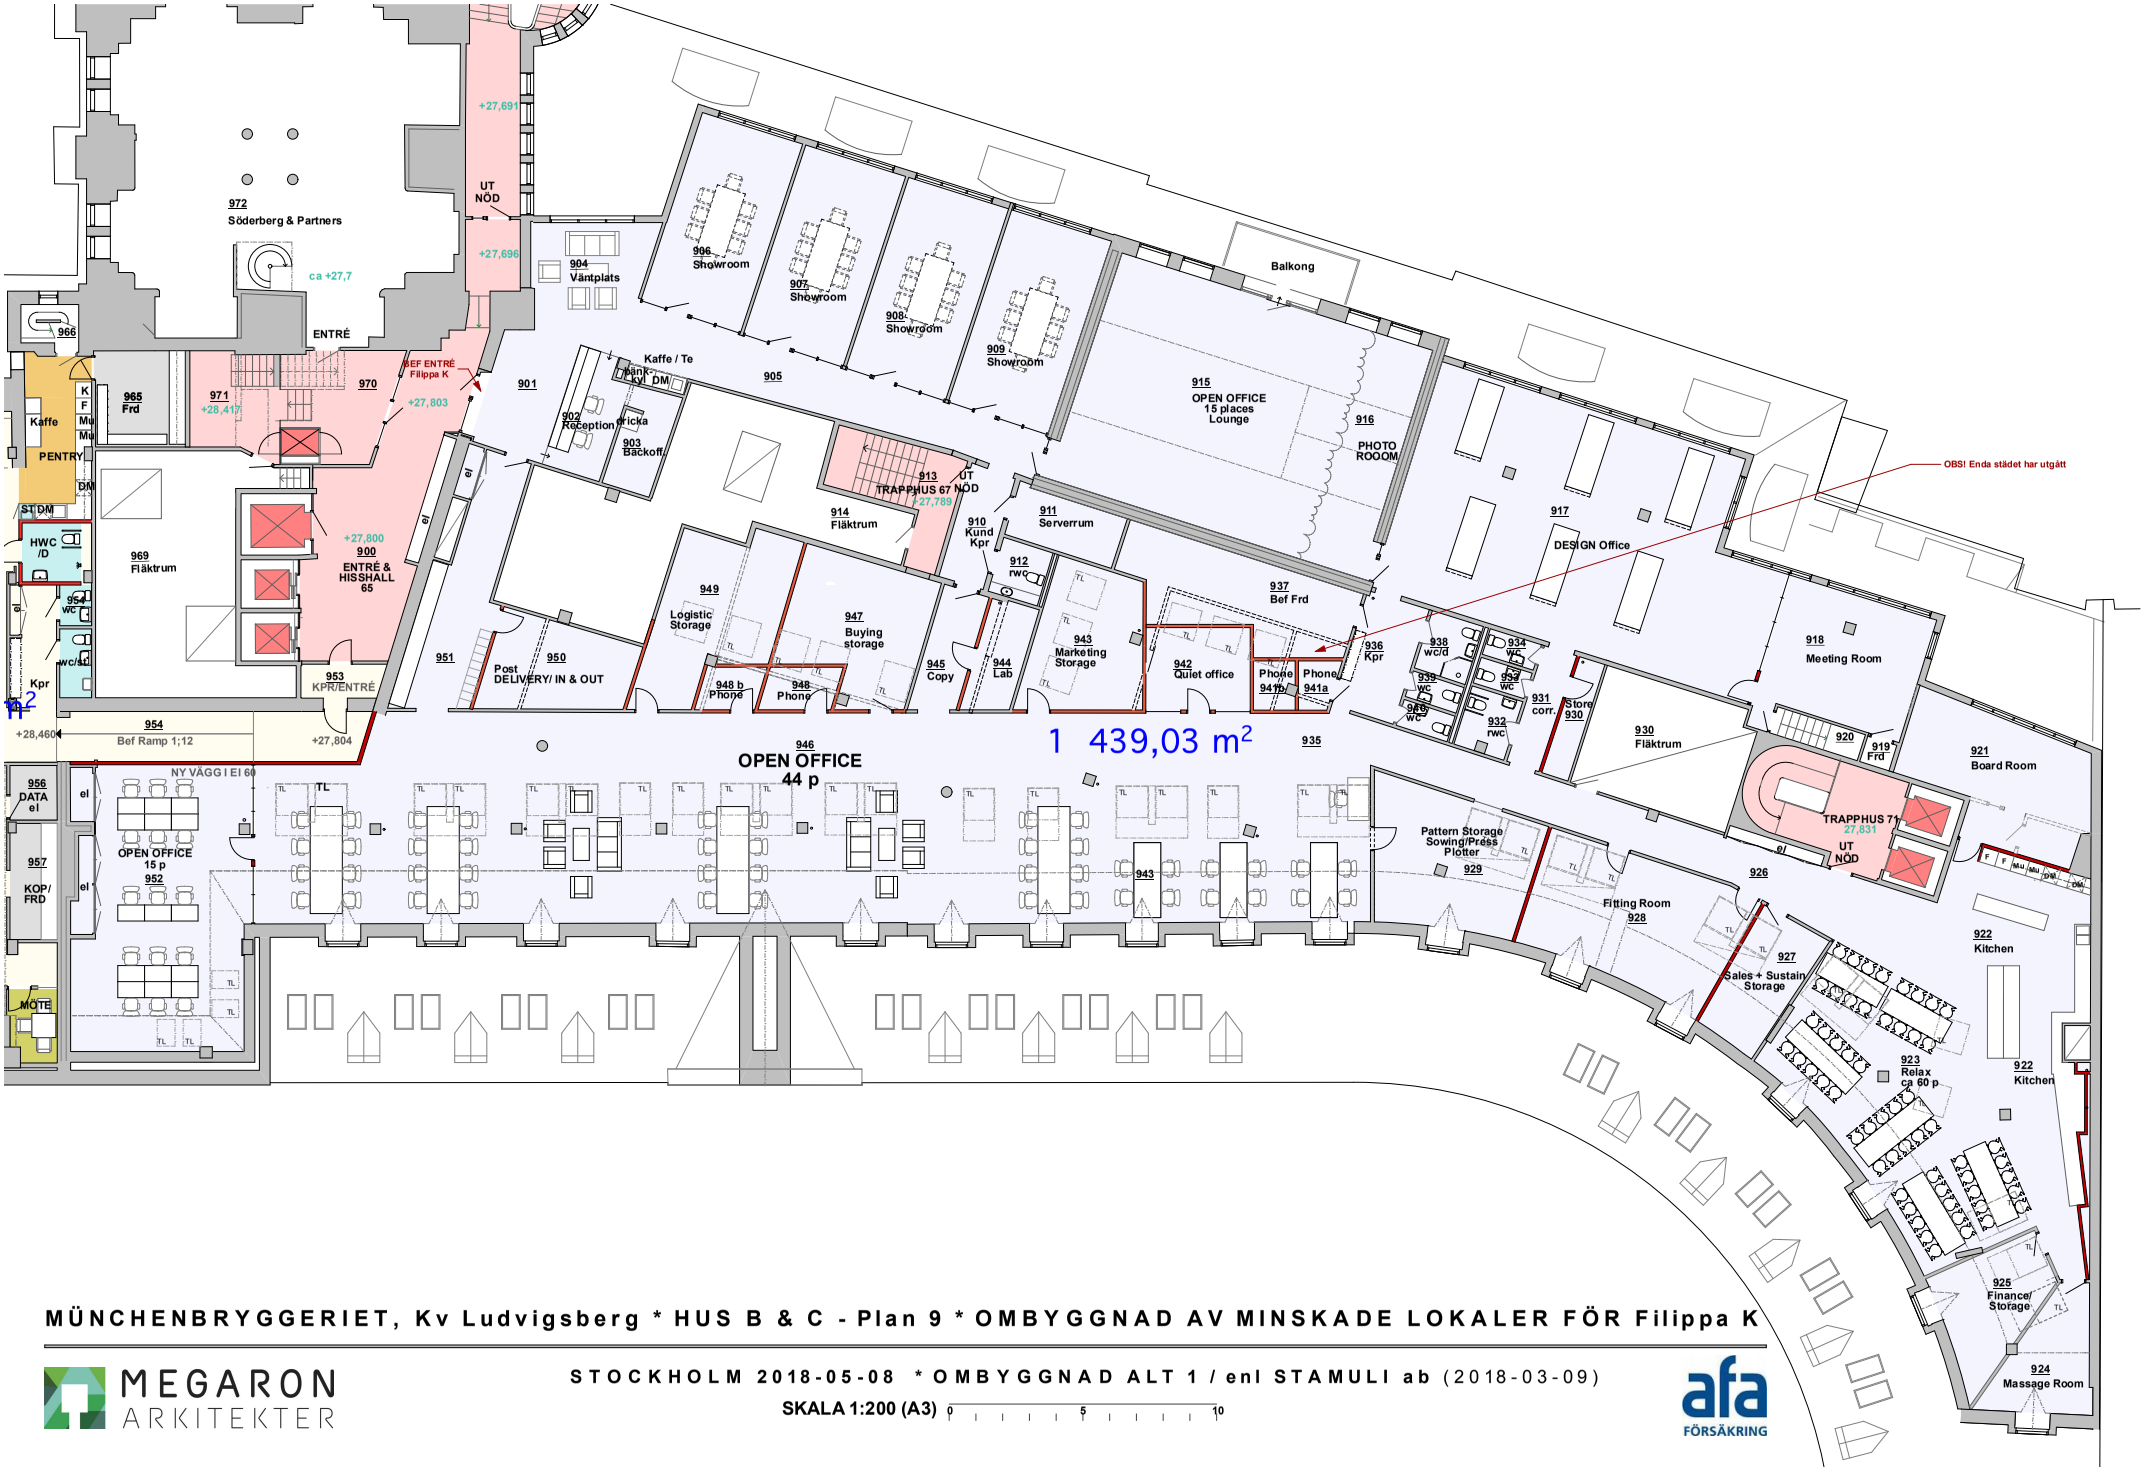

MÜNCHENBRYGGERIET, Kv Ludvigsberg * HUS B & C - Plan 9 * OMBYGGNAD AV MINSKADE LOKALER FÖR Filippa K

MEGARON ARKITEKTER

STOCKHOLM 2018-05-08 * OMBYGGNAD ALT 1 / enl STAMULI ab (2018-03-09)

SKALA 1:200 (A3) 0 5 10

afa FÖRSÄKRING