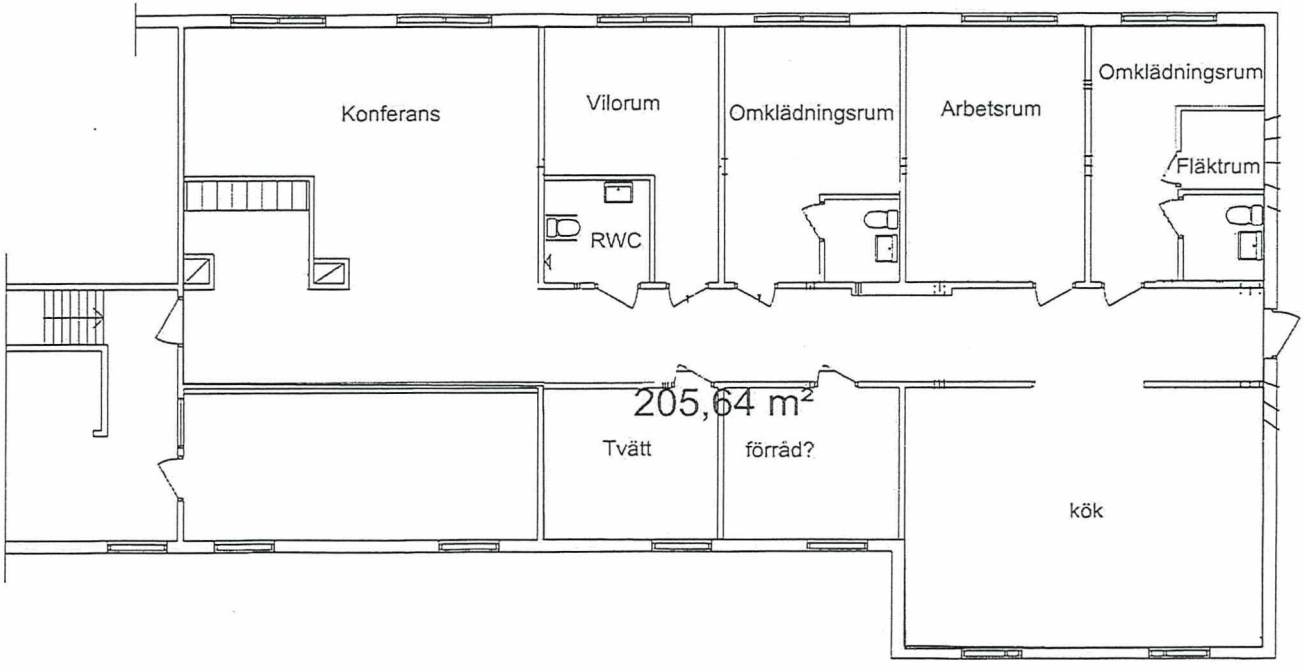


RELATIONSHANDLING

HUMMELMORA CENTER

FRESH AIR VENTILATION AB
BERGSBRUNNAGATAN 18
753 23 UPPSALA
TEL 018-13 29 30

UPPDRAG NR	RITAD AV	HANDLÄGGARE
—	BK	G JANSSON

DATUM 08-08-19

DAGVERKSAMHET
ÄRENDEVÄGEN
LUFTBEHANDLING

SKALA	RITNING NR
1:50	V57-001