


FORKLARINGAR

VÄGGTYPER (INNERVÄGGAR)



- == BEF VÄGG SOM KOMPL
t=70 MED 45 STÅLREGEL
2x13 GIPS
- == 2x13 GIPS, 70 STÅLREGEL
t=120 2x13 GIPS
- == 1/2-STENS TEGELVÄGG
t=120
- == ILAGNING BEF INNER-
VÄGG PUTS, TEGEL, PUTS
- == 150 BETONG
t=150
- == INKL VENT KANALER
2x13 GIPS 70 STÅLREGEL

MÄTTSÄTTNING INNERVÄGGAR
AVSER CENTRUM VÄGGMÄTTSÄTTNING FRÅN BEF VÄGG
AVSER VÄGGLIV

Port

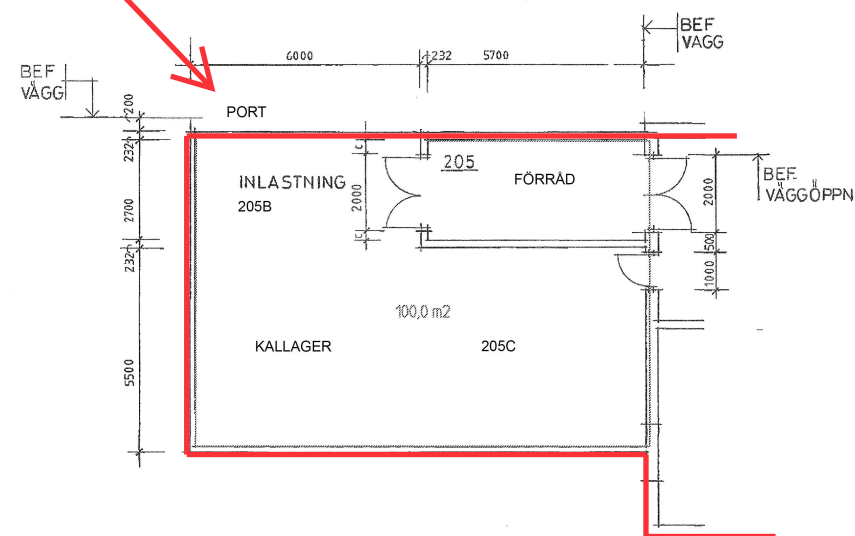DET HÄR ÄR FÖRLÄNGNINGEN
PÅ BYGGNADEN

Port

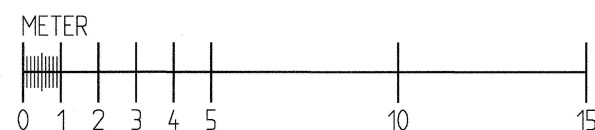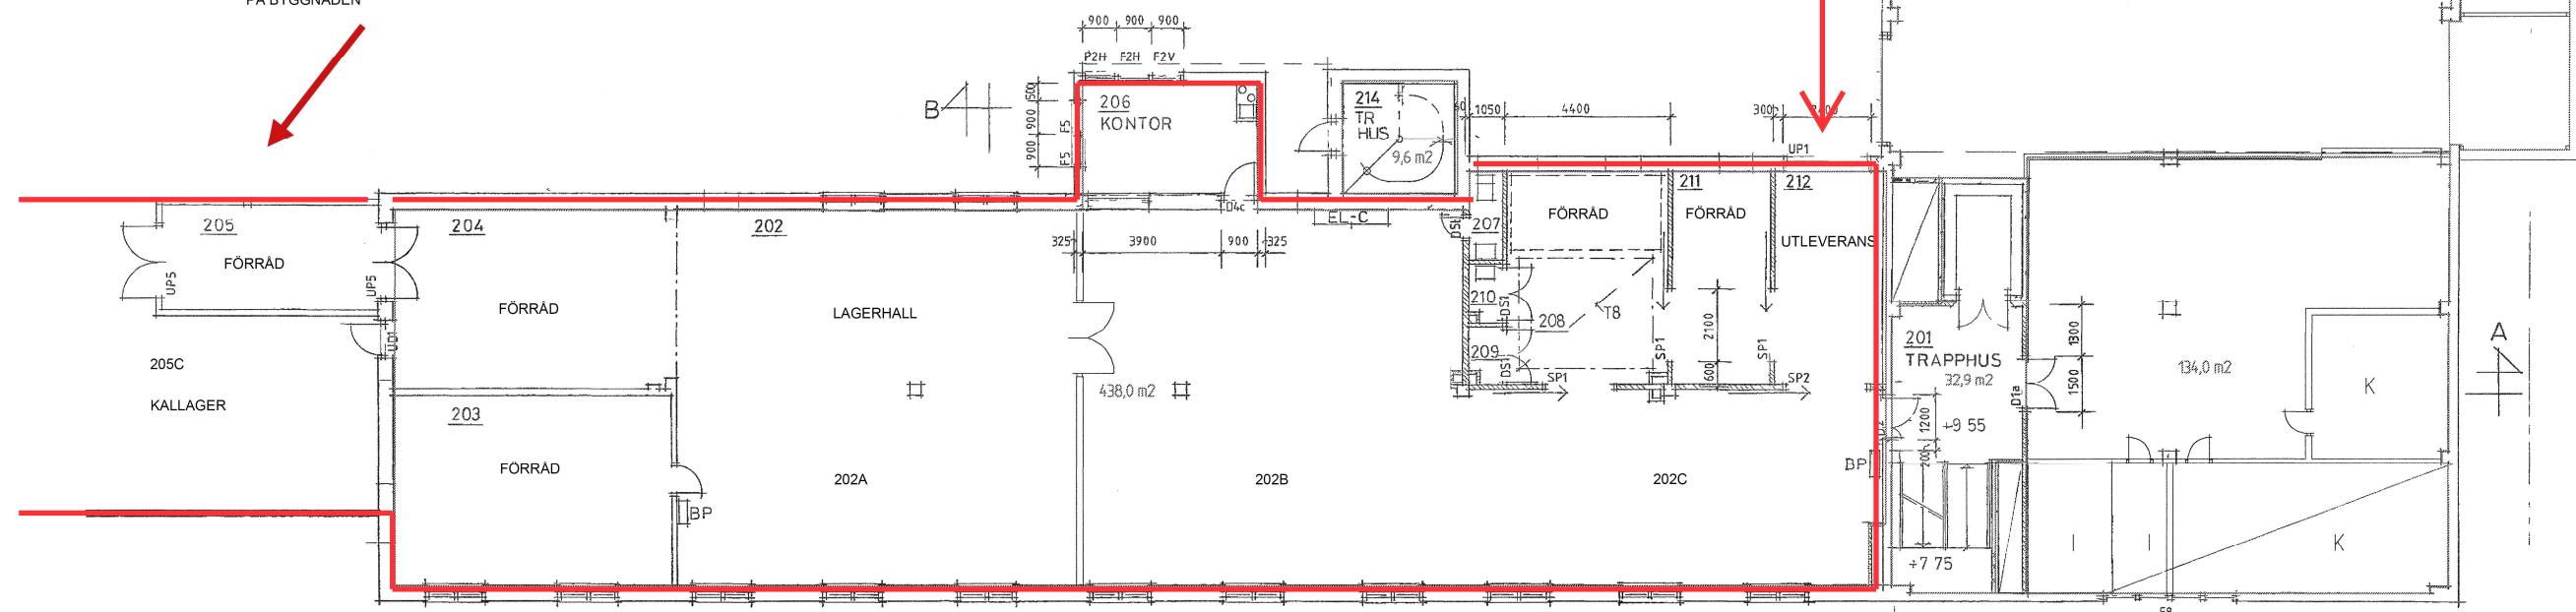

REG	ANT	REGISTRERINGEN AVSER	SIGN	DATUM
RELATIONSRTNING				
HÖRNEFORS FÖRETAGSCENTRUM				
FASTIGHETSNUM		PROJEKTNUM		
A CARLBRO AB		090-71 69 20 FAX 71 69 30		
UPPRAG NR		RTID/KONSTR AV	HANDLÄGGARE	
1736600		M. ERIKSSON	M. ERIKSSON	
DATUM		ANSVARIG		
2006-02-22		Malin Eriksson		
HUS 1				
PLAN 2				
SKALA		NUMMER		BET
1:100 1200/A3		R 309:12		BET