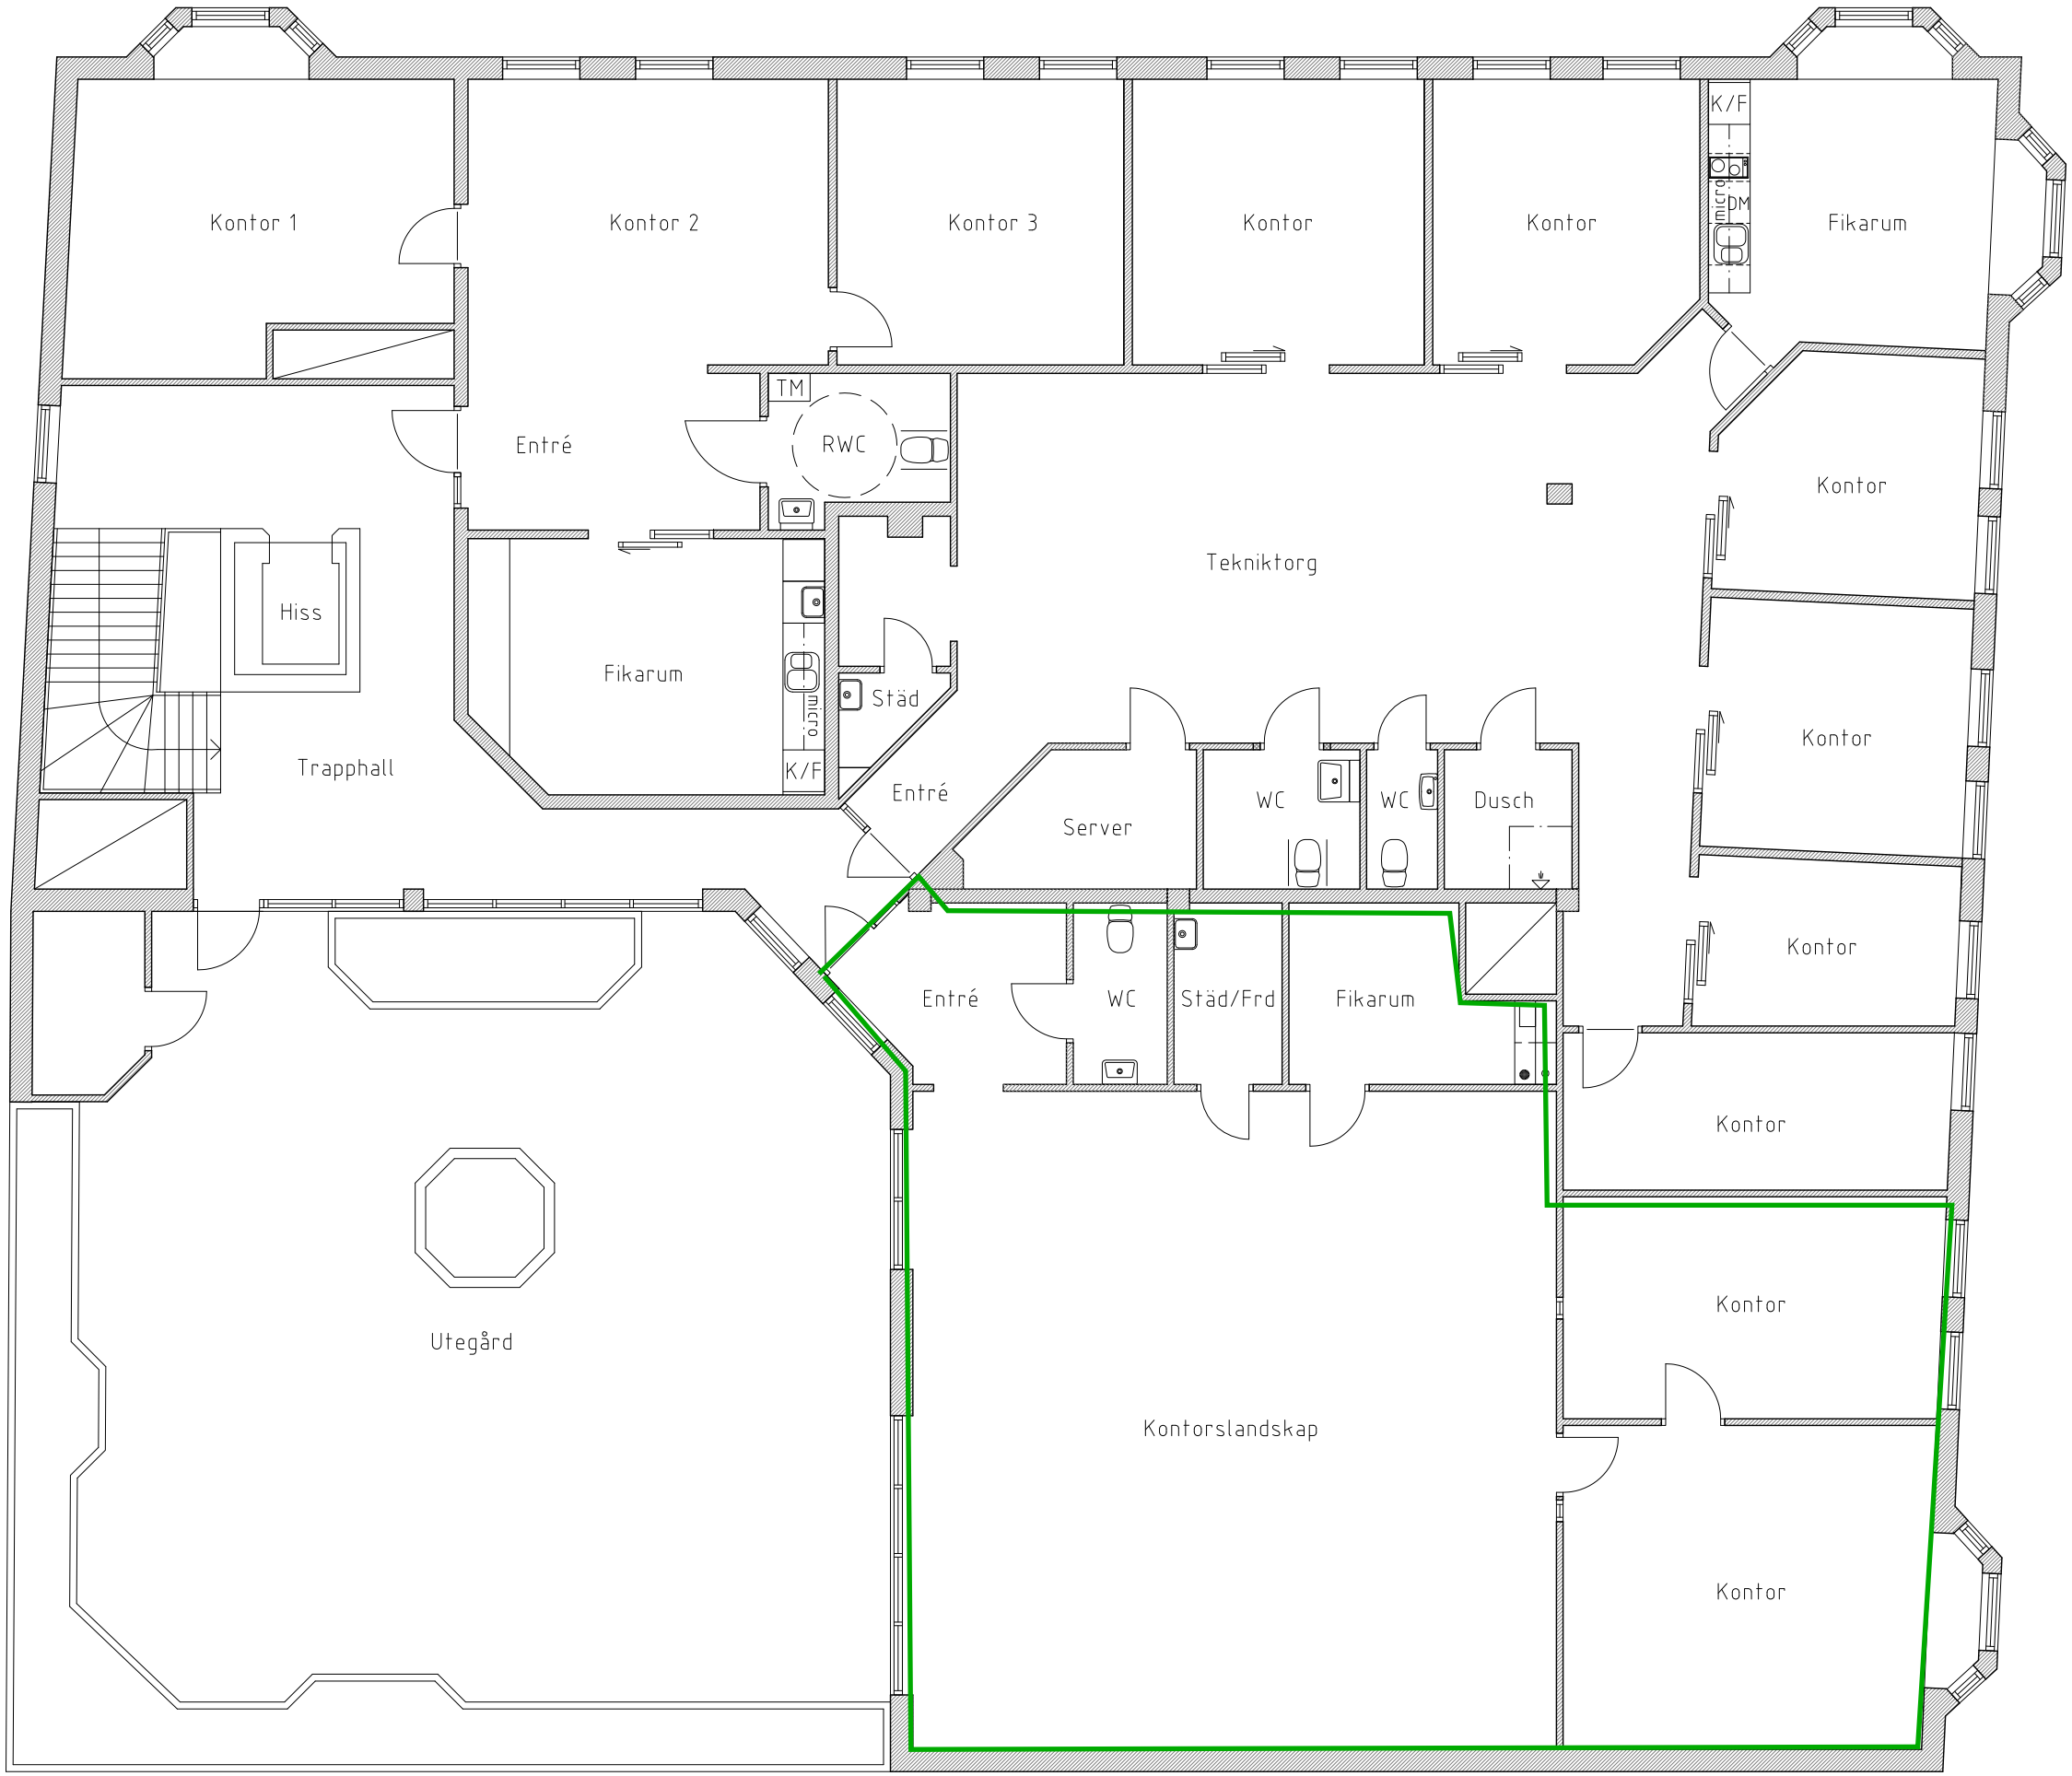

Plan 2 - Våning 1 tr

BET	ÄNDRINGEN AVSER	DATUM	SIGN

RELATIONSHANDLING

Corallen i Värnamo AB

bsv arkitekter & ingenjörer ab

Värnamo (Hk) Box 113 (Brog 24) 331 21 Värnamo Tel 0370-188 20
Växjö Kungsg 290 352 33 Växjö Tel 0470-519 00
Tranemo Box 69 (Storg 14) 514 22 Tranemo Tel 0325-187 20
Jönköping Kompanig 1-2 553 05 Jönköping Tel 036-10 02 80
Kalmar Engelska v 1 393 56 Kalmar Tel 0480-279 20
Nässjö Vaftug 11 571 40 Nässjö Tel 0380-370 00
www.bsv.se info@bsv.se

PROJEKT NR	HANDLÄGGARE	GRANSKAD AV	PROJEKTANSVARIG
224-2014	[redacted]		[redacted]

DATUM
2014-09-19

Relation
kv. Vindruvan 15, Värnamo
Planritningar
Plan 2 - Våning 1 tr

SKALA	RITNNR	BET
A3 1:100	A-40.1-201	